



1 PLANTA DE SITUAÇÃO
ESCALA 1/500

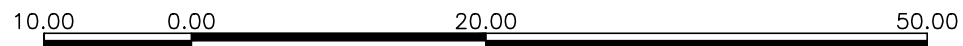

SITUACAO GERAL

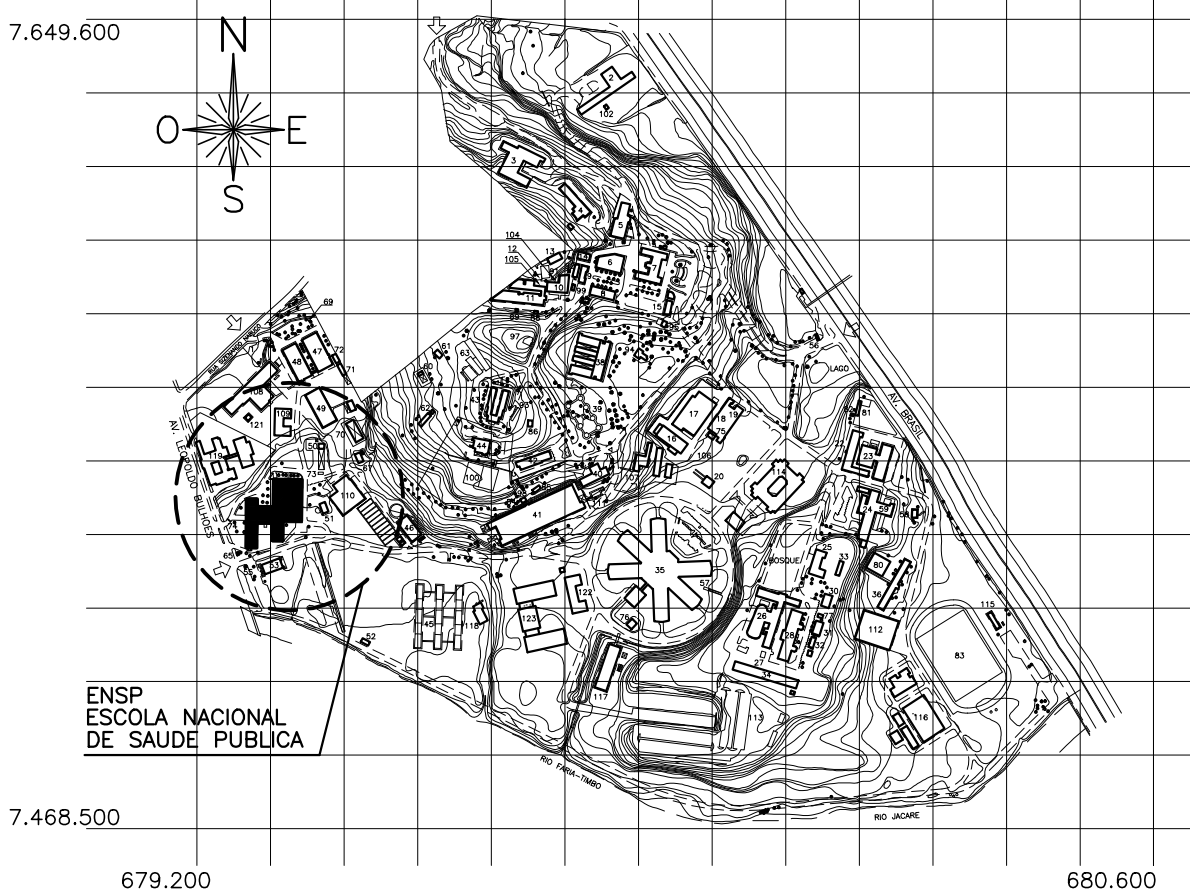


LEGENDA

NUMERO DO PREDIO	NOME DO PREDIO
050	ALMOXARIFADO / MANUTENCAO CIVIL DA ENSP
051	SALA DE MUSICA DA EPSJV
053	SUBESTACAO PRINCIPAL (34 KV)
055	PORTARIA LEOPOLDO BULHOES
065	MEDIDORES DE GAS - REDE GERAL
067	CASA DE FORCA - ET.8
070	FARMANGUINHOS DEPOSITO DE MATERIAL QUIMICO/INFLAMAVEL
074	ACESSO AV. LEOPOLDO BULHOES
109	PRODUTOS NATURAIS DE FARMANGUINHOS
110	ESCOLA POLITECNICA DA SAUDE JOAQUIM VENANCIO - EPSJV
119	PAVILHAO TORRES HOMEM

QUADRO DE AREAS

SUBSOLO	(INCLUIDO AS CICULADES)	295,40 m2
1° PAVIMENTO	(INCLUIDO AS CICULADES E PATIOS)	4.058,37 m2
2° PAVIMENTO	(INCLUIDO AS CICULADES)	1.092,68 m2
3° PAVIMENTO	(INCLUIDO AS CICULADES)	1.067,30 m2
4° PAVIMENTO	(INCLUIDO AS CICULADES)	1.040,21 m2
5° PAVIMENTO	(INCLUIDO AS CICULADES)	875,89 m2
6° PAVIMENTO	(INCLUIDO AS CICULADES)	875,89 m2
7° PAVIMENTO	(INCLUIDO AS CICULADES)	875,89 m2
8° PAVIMENTO	(INCLUIDO AS CICULADES)	875,89 m2
9° PAVIMENTO	(INCLUIDO AS CICULADES)	875,89 m2
CASA DE MAQUINAS	(INCLUIDO AS CICULADES)	217,66 m2
AREA TOTAL CONSTRUIDA		12.151,07 m2

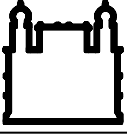 Ministério da Saúde			
DIRAC / Coordenação de Engenharia Fundação Oswaldo Cruz			
NUMERO DO PREDIO 054		NOME DO PREDIO ESCOLA NACIONAL DE SAUDE PUBLICA	
TIPO DE PROJETO ARQUITETURA		FASE DO PROJETO AS BUILT	
ASSUNTO CADASTRO		SETOR EDIFICACAO	
TITULO DO DESENHO PLANTA DE SITUAÇÃO			
ESCALA 1:500	DESENHISTA CRISTINA RIBEIRO	RESPONSÁVEL TÉCNICO WAILA N.A.SOUZA CRUZ	VISTO
DATA 28/08/97			

O.E./O.R. NÚMERO
97-04-14-01

NOME DO ARQUIVO MAGNÉTICO
A054Z01A.DWG