



1 PLANTA DE SITUAÇÃO

ESCALA 1/250

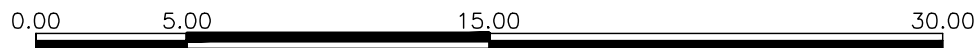

SITUAÇÃO GERAL

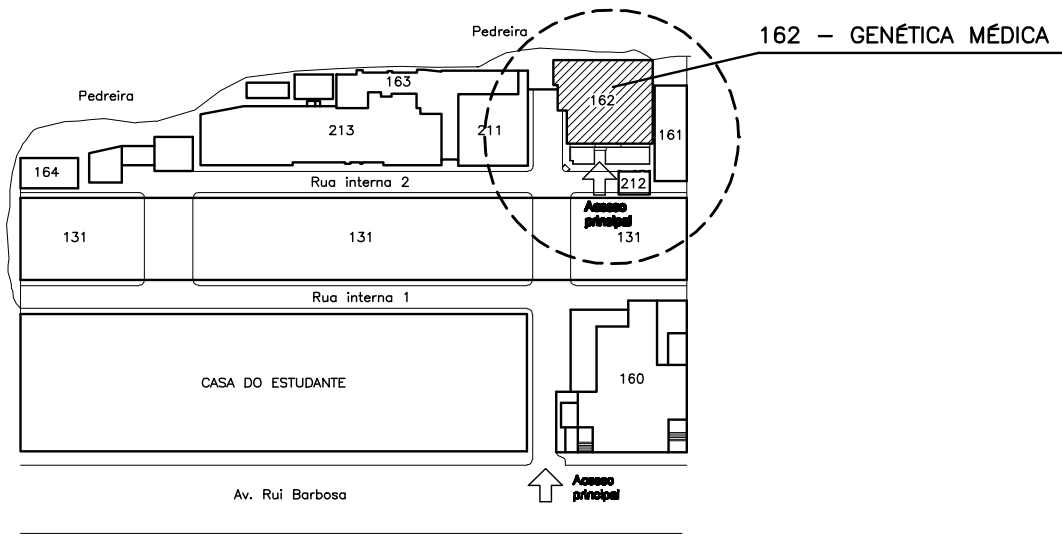

LEGENDA

NÚMERO DO PRÉDIO	NOME DO PRÉDIO
162	GENÉTICA MÉDICA
211	PAVILHÃO MANUTENÇÃO
131	HOSPITAL – IFF
161	ANATOMIA PATOLÓGICA
212	ARQUIVO

QUADRO DE ÁREAS

1º PAVIMENTO	198.15 m2
2º PAVIMENTO	123.89 m2
ÁREA TOTAL CONSTRUÍDA	322.12 m2

A	EMIÇÃO INICIAL	PAULA	MAURÍCIO	ARQHOS	23/10/02
EMIS.	DESCRICAÇÃO	DES.	RESP.	FIRMA	DATA
<div><div></div><div>Ministério da Saúde DIRAC / Coordenação de Engenharia Fundação Oswaldo Cruz</div></div>					
NÚMERO DO PRÉDIO		NOME DO PRÉDIO			
162		GENÉTICA MÉDICA			
TIPO DE PROJETO / SUB-TIPO DE PROJETO		FASE DO PROJETO			
ARQUITETURA		AS BUILT			
OBJETIVO / SETOR		CADASTRO / EDIFICAÇÃO			
TÍTULO DO DESENHO		PLANTA DE SITUAÇÃO			
ESCALA 1:250		DESENHISTA		RESPONSÁVEL TÉCNICO	
DATA		18/06/2003		MAURÍCIO BASTOS	
				VISTO	

O.E./O.R. NÚMERO

2003-01-29-05

NOME DO ARQUIVO MAGNÉTICO

A162Z01A.DWG