



1 CORTE 01
ESCALA 1/100

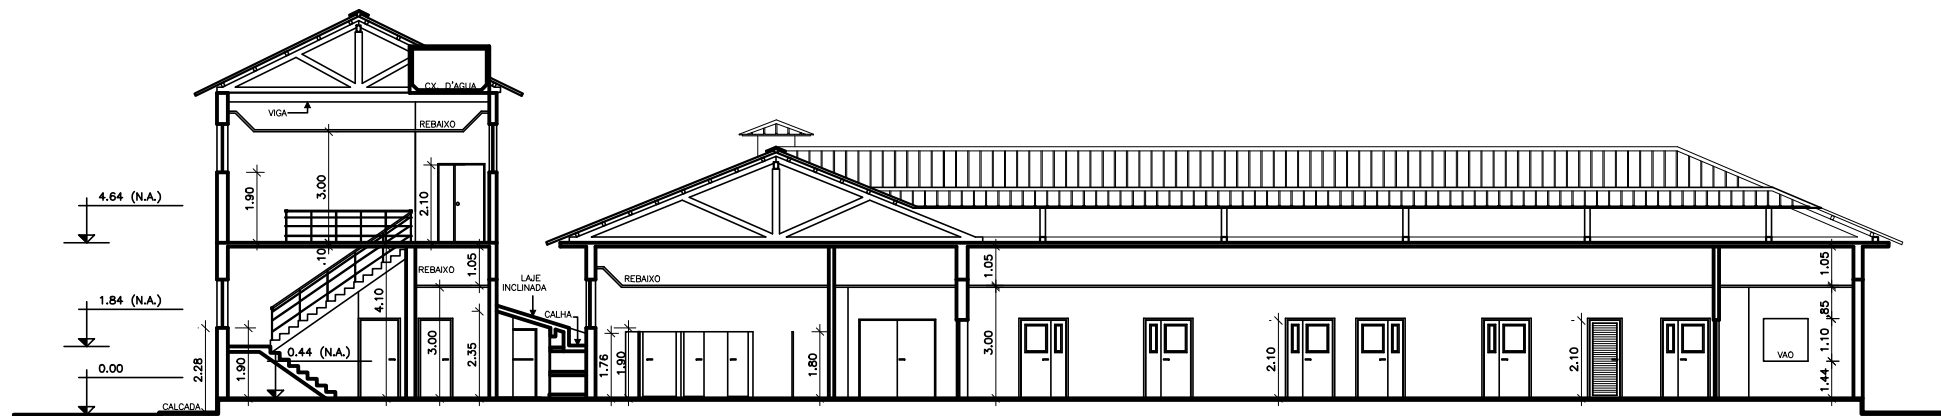

2 CORTE 02
ESCALA 1/100

ATENCAO :

O LEVANTAMENTO SO LEVA EM CONSIDERACAO AS COTAS INTERNAS DOS COMPARTIMENTOS. AS ALVENARIAS INTERNAS RESULTANTES NAO CORRESPONDEM NECESSARIAMENTE A SUA ESPESURA REAL. PARA A ESPESURA REAL DAS ALVENARIAS, SE NECESSARIO, DEVERA SE PROCEDER VERIFICACAO NO LOCAL.

 Ministério da Saúde				NOME DO ARQUIVO MANEJO	
DIRAG / Coordenação de Engenharia				O.E./O.R. NÚMERO	
Fundação Oswaldo Cruz				97-08-05-02	
NÚMERO DO PREDIO		NOME DO PREDIO			
038		PAVILHAO LAURO TRAVASSOS			
TIPO DE PROJETO		FASE DO PROJETO			
ARQUITETURA		AS BUILT			
ASSUNTO		SETOR			
CADASTRO		EDIFICACAO			
TÍTULO DO DESENHO		CORTES 1 E 2			
ESCALA 1:100		DESENHISTA			
DATA		RENATA LUCIA		RESPONSÁVEL TÉCNICO	
14/11/97		WAILA N.A.SOUZA CRUZ		VISTO	

1.00 0.00 2.00 5.00