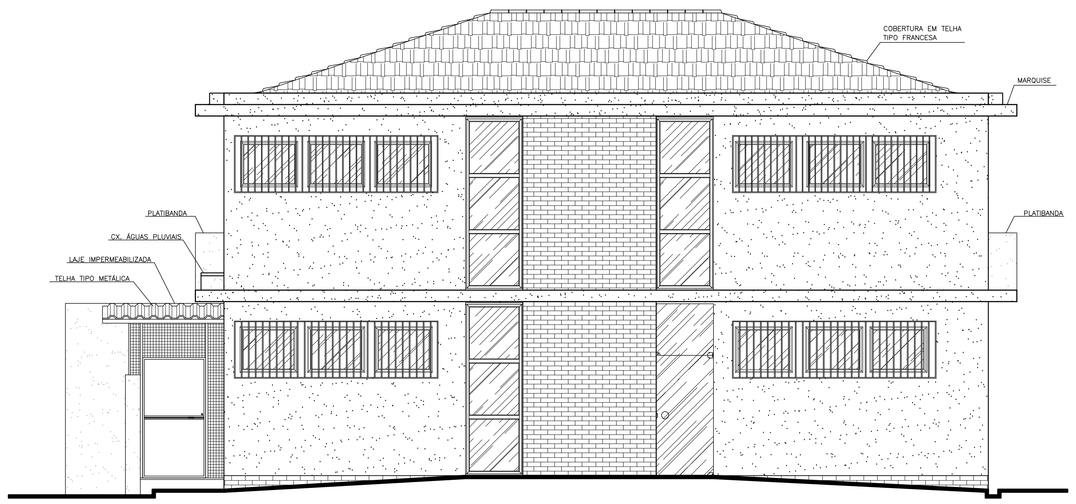

1 FACHADA 1
ESCALA 1/50

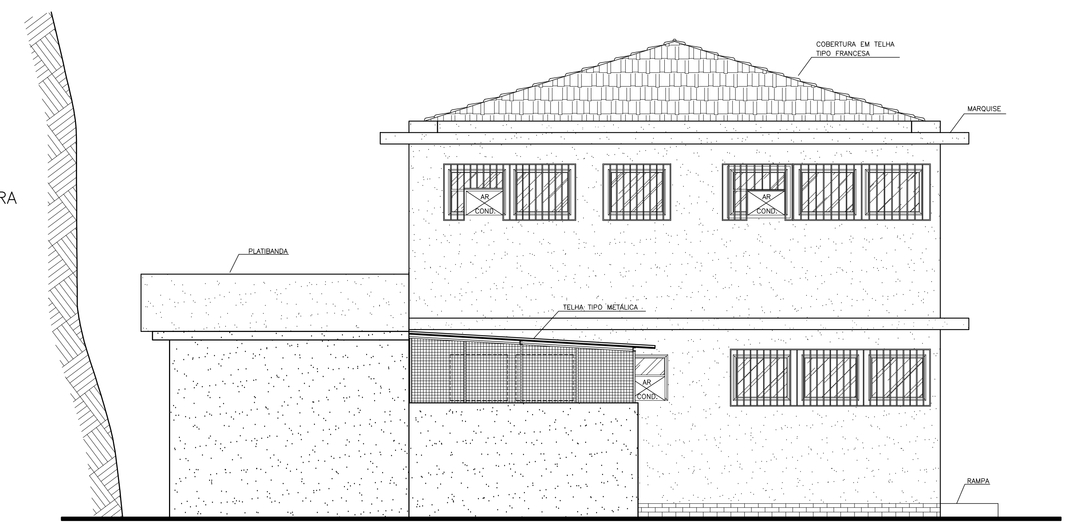

2 FACHADA 2
ESCALA 1/50

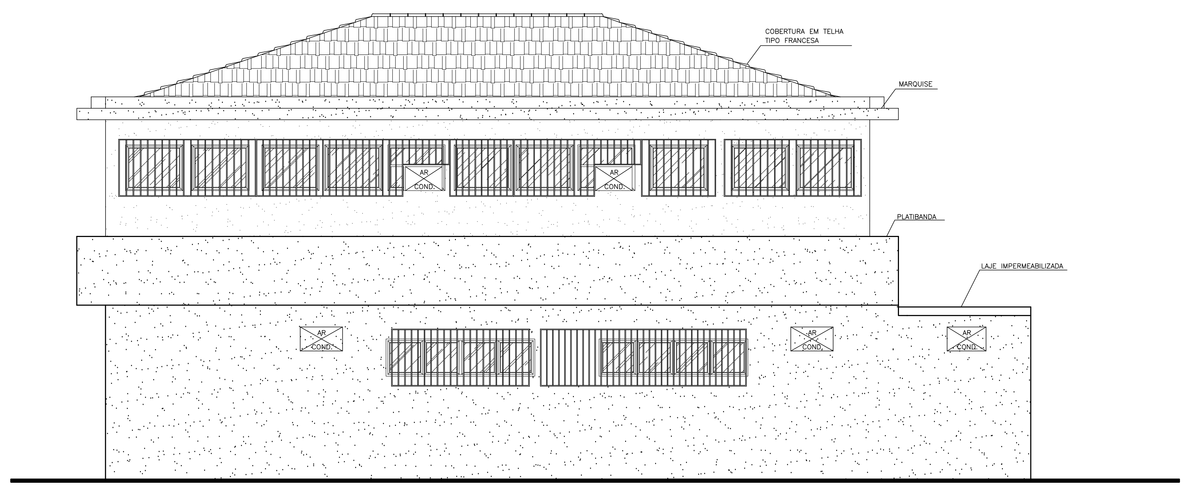

3 FACHADA 3
ESCALA 1/50

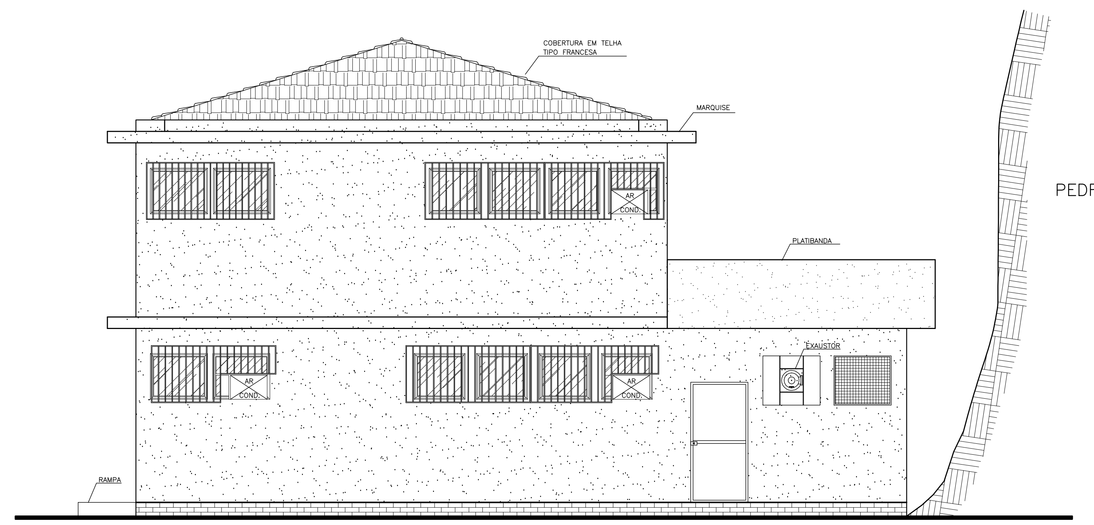

4 FACHADA 4
ESCALA 1/50

LEGENDA

QUADRO DE ESQUADRIAS

PORTAS

P1	1.00 X 3.00 1FOLHA DE ABRIR + 1.00 + 2.10 1 BANDEIRA FIXA + 1.00 + .92	P4	.80 X 2.10 1FOLHA DE ABRIR	P7	.97 x 2.10 1FOLHA DE ABRIR COM VISOR .37x.27		
P2	.80 x 2.10 1FOLHA DE ABRIR	P5	1.10 x 2.10 1 FOLHA DE ABRIR + .80 x 2.10 1 FOLHA DE ABRIR + .70 x 2.10	P8	.82 x 2.10 1FOLHA DE ABRIR COM VISOR = .44 x .82		
P3	.70 x 2.10 1 FOLHA DE ABRIR	P6	1.10 x 2.10 1FOLHA DE ABRIR	P9	1.00 x 2.10 1FOLHA DE ABRIR		

JANELAS

J1	1.00 x 3.00 6 MÓDULOS FIXOS + 1.00 X 1.00 1 MÓDULO BASCULA	J4	1.00 x .80 1 MÓDULO FIXO + 1.00 X 40 1 MÓDULO BASCULA + 1.00 X 40 UNS P/ AR-CONDICIONADO=.70x.40	J7	2.60 x .65 4 MÓDULOS BASCULA = .65 X .65		
J2	1.00 x .80 1 MÓDULO BASCULA	J5	.89 x .80 1 MÓDULO BASCULA				
J3	1.00 x .80 1 MÓDULO BASCULA	J6	.89 x .80 1 MÓDULO FIXO UNS P/ AR-CONDICIONADO=.70x.40				

GRADES

G1	3.56 x 1.00 29 VÃOS DE .12#+1.00	G7	12.35 x 1.00 (104 VÃOS) 11 DE 1.08+.05 93 DE .12#+.45	G13	2.09 X 1.00 (20 VÃOS) 12 DE .12#+1.00 08 DE .12#+.45	G19	3.38 x 1.00 (29 VÃOS) 22 DE .12#+1.00 07 DE .12#+.45
G2	2.18 x 1.00 29 VÃOS DE .12#+1.00	G8	3.00 x 1.00 23 VÃOS DE .12#+1.00	G14	2.33 x 1.00 20 VÃOS DE .12#+1.00		
G3	2.18 x 1.00 30 VÃOS DE .12#+1.00	G9	2.12 X 1.00 17 VÃOS DE .12#+1.00	G15	1.78 x 1.00 (20 VÃOS) 14 DE .12#+1.00 06 DE .12#+.45		
G4	2.24 x 1.00 32 VÃOS DE .12#+1.00	G10	12.53 X 1.00 (118 VÃOS) 11 DE 1.08+.05 107 DE .12#+.45	G16	1.24 x 1.00 10 VÃOS DE .12#+1.00		
G5	12.41 x 1.00 (118 VÃOS) 11 DE 1.08+.05 107 DE .12#+.45	G11	2.24 X 1.00 17 VÃOS DE .12#+1.00	G17	0.40 x 1.00 (10 VÃOS) 02 DE .12#+1.00 08 DE .12#+.45		
G6	3.60 x 1.00 18 VÃOS DE .12#+1.00	G12	2.09 x 1.00 33 VÃOS DE .12#+1.00	G18	1.30 x 1.00 19 VÃOS DE .12#+1.00		

OBSERVAÇÃO :

– VER ESPECIFICAÇÕES DOS MATERIAIS DAS PORTAS E JANELAS NO MAPA DE ESQUADRIAS PRANCHA E ARQUIVO MAGNÉTICO (DWG) A162Z09A.

ESPECIFICAÇÃO DE MATERIAIS

	PISO		PAREDE		TETO
1	PISO DE ALTA RESISTÊNCIA DO TIPO KORUDUR	A	PINTURA ACRILICA	①	REBAIXO EM GESSO
2	PISO CERÂMICO .20 X .30	A	REVESTIMENTO EM AZULEJO .15 x .15m	②	LAJE COM PINTURA
3	MANTA VINILICA	A	PINTURA PVA	③	TELHAS METÁLICAS
4	PISO CERÂMICO .30 x .30	A	REVESTIMENTO EM AZULEJO .15 x .15m		
5	PISO CIMENTADO				

ATENÇÃO :

O LEVANTAMENTO SÓ LEVA EM CONSIDERAÇÃO AS COTAS INTERNAS DOS COMPARTIMENTOS. AS ALVENARIAS INTERNAS RESULTANTES NÃO CORRESPONDEM NECESSARIAMENTE A SUA ESPESSURA REAL.
PARA A ESPESSURA REAL DAS ALVENARIAS, SE NECESSÁRIO, DEVERÁ SE PROCEDER VERIFICAÇÃO NO LOCAL.

A	EMISSÃO INICIAL	EDUARDO	MAURÍCIO	ARQHOS	17/02/03
EMIS.	DESCRIÇÃO	DES.	RESP.	FIRMA	DATA

Ministério da Saúde
DIPAC / Coordenação de Engenharia
Fundação Oswaldo Cruz

NÚMERO DO PREDIO: 162
NOME DO PREDIO: GENÉTICA MÉDICA
TIPO DE PROJETO / SUB-TIPO DE PROJETO: ARQUITETURA
FASE DO PROJETO: AS-BUILT
OBJETIVO / SETOR: CADASTRO / EDIFICAÇÃO
TITULO DO DESENHO: FACHADAS 1, 2, 3 E 4
ESCALA 1:50
DATA: 19/05/2003
DESENHISTA: EDUARDO PORTO
RESPONSAVEL TECNICO: MAURÍCIO BASTOS
VISTO

D.E./DIR. NUMERO: 2003-04-30-03
NOME DO ARQUIVO MAGNÉTICO: A162Z08A.DWG