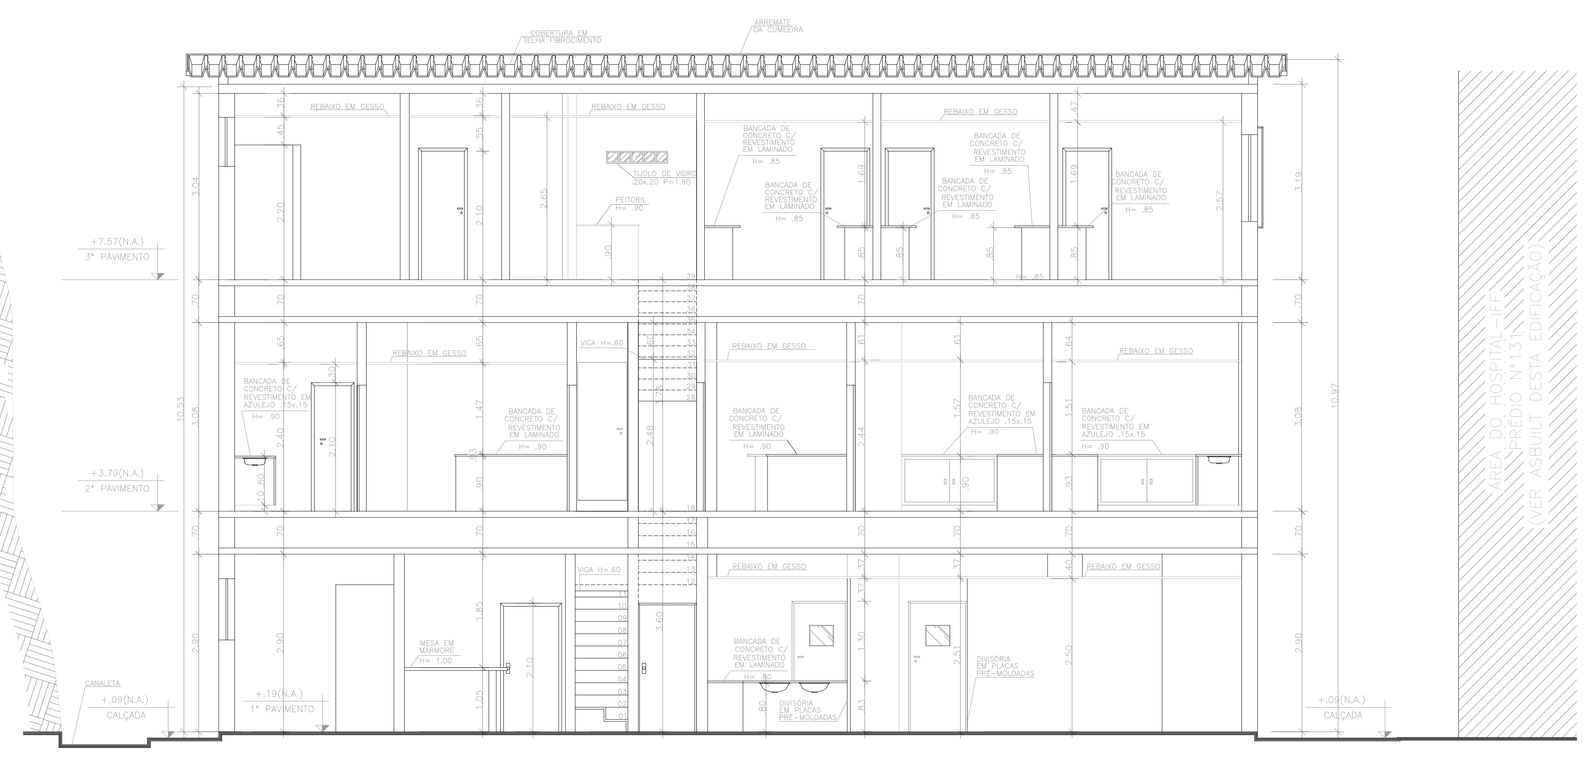

ESCALA 1/50

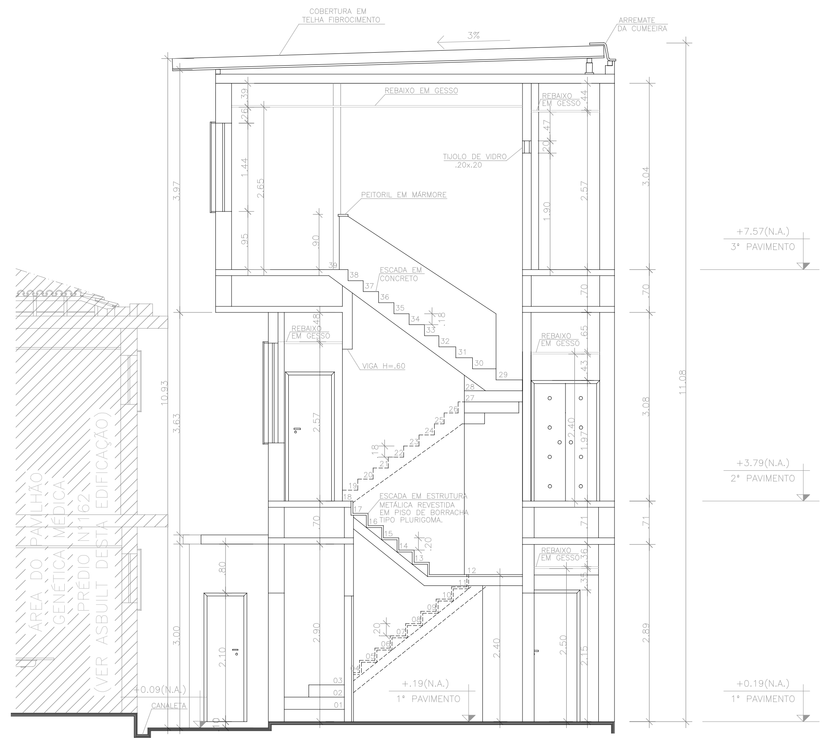

ESCALA 1/50

LEGENDA

QUADRO DE ESQUADRIAS

PORTAS

P1	.90 x 2.10 1 FOLHA DE ABRIR	P9	.90 x 2.10 1 FOLHA DE ABRIR C/ VISOR .90X.10	P17	.80 x 2.10 1 FOLHA DE ABRIR	P25	.60 x 1.90 1 FOLHA DE ABRIR
P2	1.50 x 2.00 1 FOLHA DE ABRIR .30x2.00 1 FOLHA DE ABRIR .20x2.00	P10	.77 x 2.10 1 FOLHA DE ABRIR	P18	.80 X 2.25 1 FOLHA DE ABRIR	P26	.60 x 2.00 1 FOLHA DE ABRIR
P3	.60 x 2.10 1 FOLHA DE ABRIR	P14	.70 x 2.00 1 FOLHA DE ABRIR	P19	1.02x 1.90 2 FOLHAS DE ABRIR .51x1.90	P27	.703 2.10 1 FOLHA DE ABRIR

JANELAS

J1	1.90 x 1.15 2 MOD. FIXO .77 x .43 1 MOD. BAC .40 x .43	J7	1.90 x 1.42 2 MOD. CORRER .79 x .82 1 MOD. FIXO .79 x .30	J13	2.00 x .92 2 MOD. BASCULA .75 x .92	J19	1.90 x 1.45 1 MOD. FIXO .80 x 100 1 MOD. FIXO .70 x .80 1 MOD. FIXO .80 x .80 1 MOD. FIXO .70 x .80
J2	1.90 x 1.15 2 MOD. DE CORRER .80 x .71 2 MOD. FIXO .80 x .43	J8	1.90 x 1.42 2 MOD. DE CORRER .97 x .71 1 MOD. FIX .15 x .71	J14	.53 x .67 1 MOD. BASCULA	J20	1.90 x 1.45 1 MOD. BAC 80 x 100 1 MOD. FIXO .80 x .80 1 MOD. FIXO .80 x .80 1 MOD. FIXO .80 x .80
J3	5.80 x1.00 4 MOD. BASCULA .95 x 1.00	J9	1.90 x 1.42 2 MOD. FIXO .97 x .71 2 MOD. BAC .43 x .28	J15	.53 x .80 1 MOD. BASCULA	J21	1.90 x 1.45 1 MOD. BAC 80 x .80 x 1.00 1 MOD. FIXO .80 x .80
J4	.60 x .60 1 MOD. BASCULA .60 x .60	J10	1.90 x 1.42 2 MOD. DE CORRER 379 x 100 2 MOD. FIXO .77 x .45	J16	1.54 x 1.44 2 MOD. DE CORRER .77 x 100 1 MOD. FIXO .56 x .44 1 MOD. FIXO .68 x .44	J22	2.00 x 1.42 2 MOD. DE CORRER 1.00 x 1.00 1 MOD. BAC .79 x .42 1 MOD. FIXO .54 x .42 1 MOD. FIXO .79 x .42
J5	1.17 x 1.14 2 MOD. DE CORRER .585 x .71 1 MOD. FIXO .77 x .43 1 MOD. FIXO .40 x .43	J11	.44 x .64 1 MOD. DE ABRIR .22 x .64				
J6	2.20 x 1.53 2 MOD. DE CORRER .55 x 1.00 1 MOD. FIXO .77 x .44 1 MOD. FIXO .44 x .33 1 MOD. FIX .55 x .33 1 MOD. FIXO .726 x .53	J12	.68 x 1.63 2 MOD. BASCULAS .66 x .815	J18	.95 x .70 2 MOD. FIXO .475 x .70		
		J17	1.90 x 1.53 2 MOD. DE CORRER .475x 1.02 1 MOD. FIXO .79 x .67 1 MOD. VIG .72 x .67 1 MOD. FIXO .23 x .61 1 MOD. FIXO .95 x .51	J23	.80 x .80 1 MOD. FIXO .80 x .80 C/ VENEZIANA .56 x .58		

GRADES

G1	1.88 x 1.65 17 VÃOS DE .11	G3	2.00 x 1.65 20 VÃOS DE .10	G5	3.40 x 1.80 18 VÃOS DE .13
G2	1.88 x 1.65 17 VÃOS DE .11	G4	1.00 x 1.65 10 VÃOS DE .10		

OBSERVAÇÃO

– VER ESPECIFICAÇÕES DOS MATERIAIS DAS PORTAS E JANELAS NO MAPA DE ESQUADRIAS PRANCHA E ARQUIVO MAGNÉTICO (DWG) A161211A.

ESPECIFICAÇÃO DE MATERIAIS

PISO	PAREDE	TETO
1 PISO DE ALTA RESISTÊNCIA DO TIPO KORUDUR	1 PINTURA ACRÍLICA	1 REBAIXO DE GESSO
2 PISO VINÍLICO TIPO PAVIFLEX	2 PINTURA PVA	2 LAJE COM PINTURA
3 PISO CERÂMICO 15 x 15	3 AZULEJO 15 x 15	

ATENÇÃO !

O LEVANTAMENTO SÓ LEVA EM CONSIDERAÇÃO AS COTAS INTERNAS DOS COMPARTIMENTOS. AS ALVENARIAS INTERNAS RESULTANTES NÃO CORRESPONDEM NECESSARIAMENTE À SUA ESPESSURA REAL.
PARA A ESPESSURA REAL DAS ALVENARIAS, SE NECESSÁRIO, DEVERÁ SE PROCEDER VERIFICAÇÃO NO LOCAL.

A	EMISSAO INICIAL	MICHELLE	MAURICIO	ARQHOS	29/05/03
EMIS.	DESCRICAO	DES.	RESP.	FIRMA	DATA

Ministério da Saúde
FIOCRUZ / Coordenação de Engenharia
Fundação Oswaldo Cruz

NUMERO DO PREDIO	NOME DO PREDIO
161	IFF - ANATOMIA PATOLÓGICA
TIPO DE PROJETO / SUB-TIPO DE PROJETO	FASE DO PROJETO
ARQUITETURA	AS BUILT
OBJETIVO / SETOR	CADASTRO / EDIFICAÇÃO
TITULO DO DESENHO	CORTES - 1 E - 2
ESCALA 1:50	

DATA	DESENHISTA	RESPONSAVEL TECNICO	VISTO
04/12/2003	MICHELLE PIETSCH	MAURÍCIO BASTOS	

NOME DO ARQUIVO MAGNÉTICO: 161_A_03_CORTES_1E_2.DWG