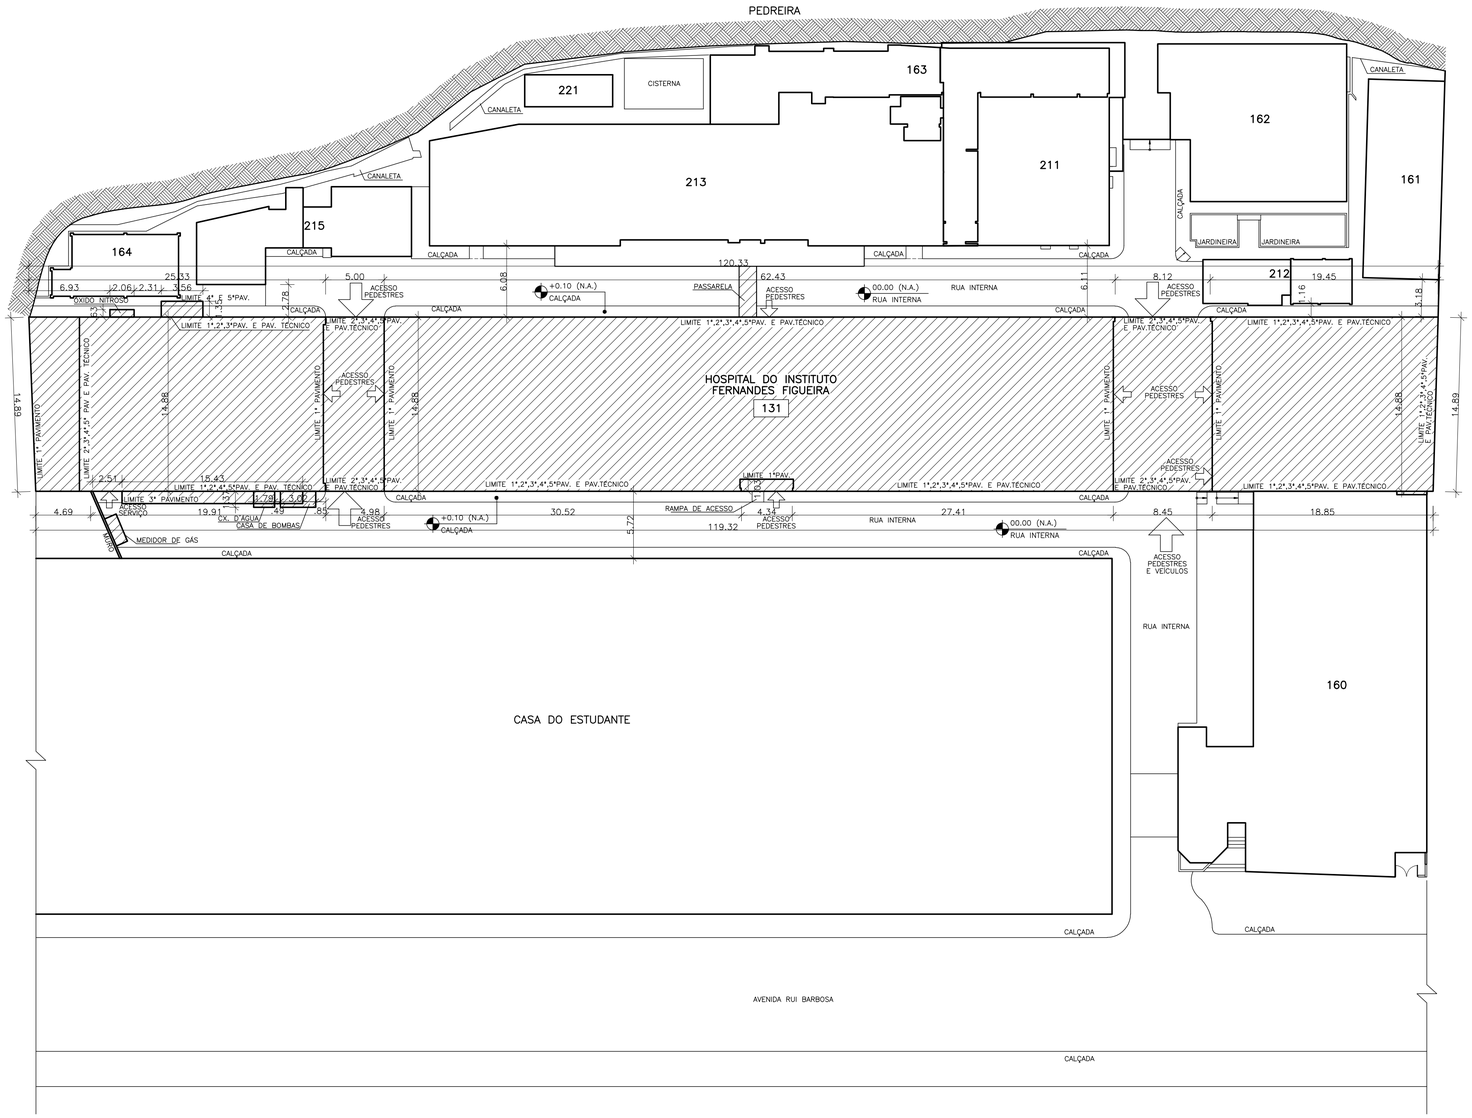

1 PLANTA DE SITUAÇÃO
ESCALA 1/250

2.50 0.00 5.00 10.00

SITUAÇÃO GERAL

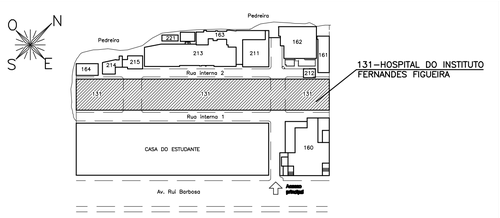

LEGENDA

NÚMERO DO PRÉDIO	NOME DO PRÉDIO
160	PAVILHÃO MÁRIO OLINTO
161	ANATOMIA PATOLÓGICA
162	GENÉTICA MÉDICA
163	PAVILHÃO DA CARPINTARIA
164	VESTIÁRIOS
211	PAVILHÃO DA MANUTENÇÃO
212	ARQUIVO INATIVO
213	PAVILHÃO ALMOXARIFADO E FÁRMACIA
215	CASA DE BOMBAS

QUADRO DE ÁREAS

1º PAVIMENTO	1784.84 m2
2º PAVIMENTO	1723.06 m2
3º PAVIMENTO	1739.11 m2
4º PAVIMENTO	1727.68 m2
5º PAVIMENTO	1727.68 m2
PAVIMENTO TÉCNICO	1723.06 m2
ÁREA TOTAL CONSTRUÍDA	10425.43 m2

A	EMISSAO INICIAL	THATIANA	MAURÍCIO	ARQHOS	05/08/2004
EMIS.	DESCRICAO	DES.	RESP.	FIRMA	DATA

Ministério da Saúde
DIRAC / Coordenação de Engenharia
Fundação Oswaldo Cruz

NUMERO DO PREDIO	NOME DO PREDIO
131	HOSPITAL DO IFF
TIPO DE PROJETO / SUB-TIPO DE PROJETO	FASE DO PROJETO
ARQUITETURA	AS BUILT
OBJETIVO / SETOR	CADASTRO / EDIFICAÇÃO
TITULO DO DESENHO	PLANTA DE SITUAÇÃO
ESCALA 1:250	
DATA	DESENHISTA / RESPONSAVEL TECNICO / VISTO
10/01/2005	THATIANA / MAURÍCIO BASTOS

O.E./O.R. NUMERO 2004-12-13-01

NOME DO ARQUIVO MAGNETICO A131Z07A.DWG