LEGENDA

QUADRO DE ESQUADRIAS

PORTAS

P1	80 x 2.10 1 FOLHA DE ABRIR	P7	.80 x 2.10 1 FOLHA DE ABRIR	P10	.60 x 1.95 1 FOLHA DE ABRIR
P4	.80 x 2.10 1 FOLHA DE ABRIR	P8	.77 x 2.10 1 FOLHA DE ABRIR	P11	.80 X 2.25 1 FOLHAS DE ABRIR
P5	.77 x 2.10 1 FOLHA DE ABRIR	P9	.80 X 2.25 1 FOLHA DE ABRIR	P11	.60 x 2.00 1 FOLHAS DE ABRIR
P6	.70 x 2.05 1 FOLHA DE ABRIR	P9	1.02x 1.92 2 FOLHAS DE ABRIR .51x1.93	P12	.70X 2.10 1 FOLHA DE ABRIR

JANELAS

J1	1.60 x 1.14 2 MOD. BASCULA .75 x .92 2 MOD. FIXO .75 x .22	J7	1.55 x 1.44 1 MOD. BASCULA .775 x .92 1 MOD. FIXO .775 x .22	J14	1.80 x .90 4 MOD. BASCULA .75 x .92
J2	1.60 x 1.14 2 MOD. BASCULA .80 x .71 2 MOD. FIXO .80 x .43	J8	1.34 x .71 2 MOD. BASCULA .69 x .71 1 MD. .15 x .71	J15	.53 x .67 1 MOD. BASCULA
J3	3.80 x1.00 4 MOD. BASCULA .95 x 1.00	J9	1.60 x 1.14 2 MOD. BASCULA .80 x .71 2 MOD. FIXO .80 x .43	J16	.53 x .90 1 MOD. BASCULA
J4	.60 x .80 1 MOD. BASCULA .60 x .80	J10	.55 x 1.44 2 MOD. DE CORRER .275 x 1.00 2 MOD. FIXO .275 x .44	J17	1.54 x 1.44 2 MOD. DE CORRER .77 x 1.00 2 MOD. FIXO .385 x .44 1 MOD. FIXO .69 x .44
J5	1.17 x 1.14 2 MOD. DE CORRER .585 x .71 1 MOD. FIXO .27 x .43 1 MOD. FIXO .45 x .43	J11	.44 x .66 2 MOD. BASCULA .66 x .615	J18	.88 x 1.63 2 MOD. BASCULA .385 x .815
J6	2.20 x 1.53 MOD. DE CORRER .475 x 1.02 2 MOD. FIXO .475 x 1.02 2 MOD. BASCULA .33 x .51 1 MOD. FIXO .33 x .51 1 MOD. FIXO .66 x .51	J12	1.00 x 1.53 MOD. DE CORRER .475 x 1.02 2 MOD. FIXO .475 x 1.02 1 MOD. FIXO .33 x .51 1 MOD. FIXO .66 x .51	J19	.95 x .70 2 MOD. FIXO .475 x .70
		J13		J19	1.60 x .80 MOD. FIXO .385 x .80 C/ PEITORIL DE 1.10	J20	2.00 x 1.42 2 MOD. DE CORRER .995 x 1.00 1 MOD. FIXO .70 x .42 1 MOD. FIXO .385 x .42
						J21	1.80 x 1.48 MOD. DE CORRER .80 x 1.00 1 MOD. FIXO .70 x .42 1 MOD. FIXO .385 x .42

GRADES

G3	2.00 x .65 2 VÃOS DE .10	G5	2.40 x 1.80 18 VÃOS DE .13
G4	1.00 x .45 10 VÃOS DE .10		

OBSERVAÇÃO :

- VER ESPECIFICAÇÕES DOS MATERIAIS DAS PORTAS E JANELAS NO MAPA DE ESQUADRIAS
- VER ESPECIFICAÇÃO NO MAGNETICO (DWG) A161711A.

ESPECIFICAÇÃO DE MATERIAIS

	PAREDE		TETO	
A	PINTURA ACRILICA	1	REBAIXO DE GESSO	
B	PINTURA PVA	2	LAJE COM PINTURA	
K	AZULEJO 15 x 15			

	PISO
1	PISO DE ALTA RESISTÊNCIA DO TIPO KORUDUR
2	PISO VINILICO TIPO PAVIFLEX
3	PISO CERÂMICO 15 x 15

ATENÇÃO :

O LEVANTAMENTO DAS COTAS INTERNAS DOS COMPARTIMENTOS, AS ALVENARIAS RESULTANTES NÃO CORRESPONDEM NECESSARIAMENTE A SUA ESPESSURA REAL DAS ALVENARIAS, SE NECESSÁRIO, DEVERÁ SE PROCEDER PARA A ESPESSURA REAL DAS ALVENARIAS, SE NECESSÁRIO, DEVERÁ SE PROCEDER VERIFICAÇÃO NO LOCAL.

		ANDRÉ	MAURÍCIO	ARQHOS
		DES.	RESP.	FIRMA

29/05/03
DATA

NOME DO ARQUIVO MAGNETICO

O.E./O.R. NUMERO
2003-08-01-03

A	EMISSÃO INICIAL
EMIS.	DESCRIÇÃO

Ministério da Saúde

DIRAD / Departamento de Engenharia e Arquitetura
Fundação Oswaldo Cruz

NOME DO PREDIO
IFF - ANATOMIA PATOLÓGICA

TIPO DE PROJETO
AS BUILT

SETOR / EDIFICAÇÃO
ADASTRO / EDIFICAÇÃO

NUMERO DO PREDIO
131

TIPO DE PROJETO / SUB
ARQUITETURA

ASSUNTO DO DESENHO
PLANTA BAIXA 1ºPAVIMENTO

ESCALA 1:50

DATA
04/12/03
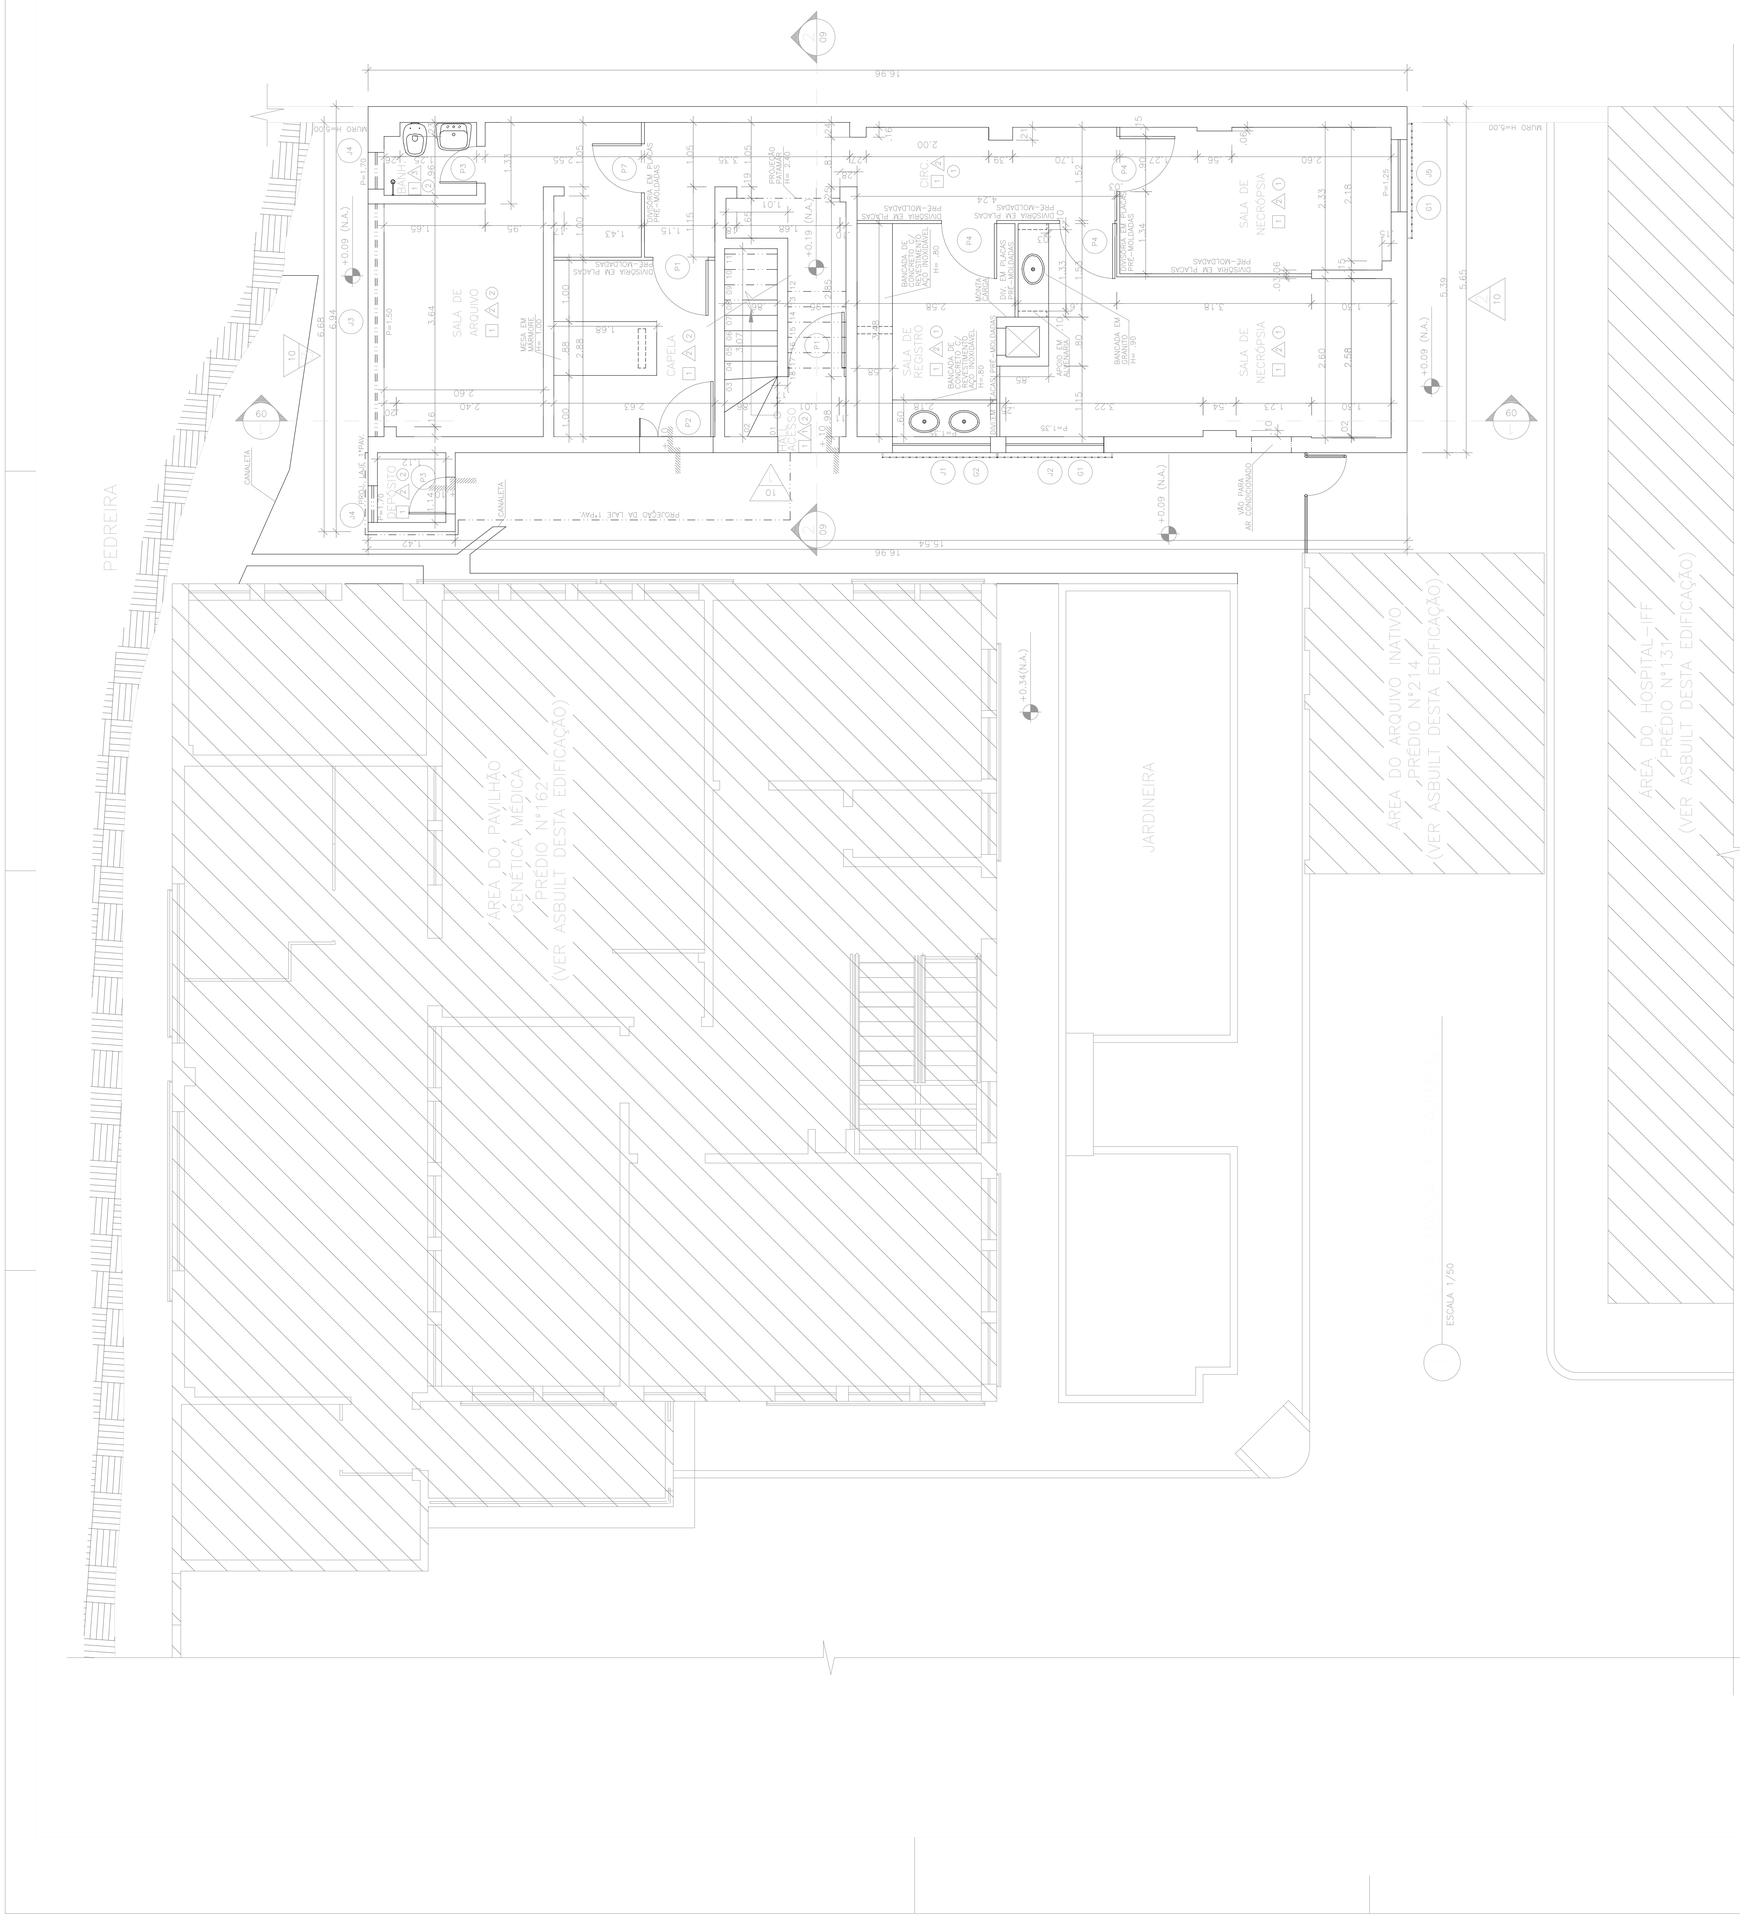
RESPONSAVEL TECNICO	VISTO
MAURICIO BASTOS