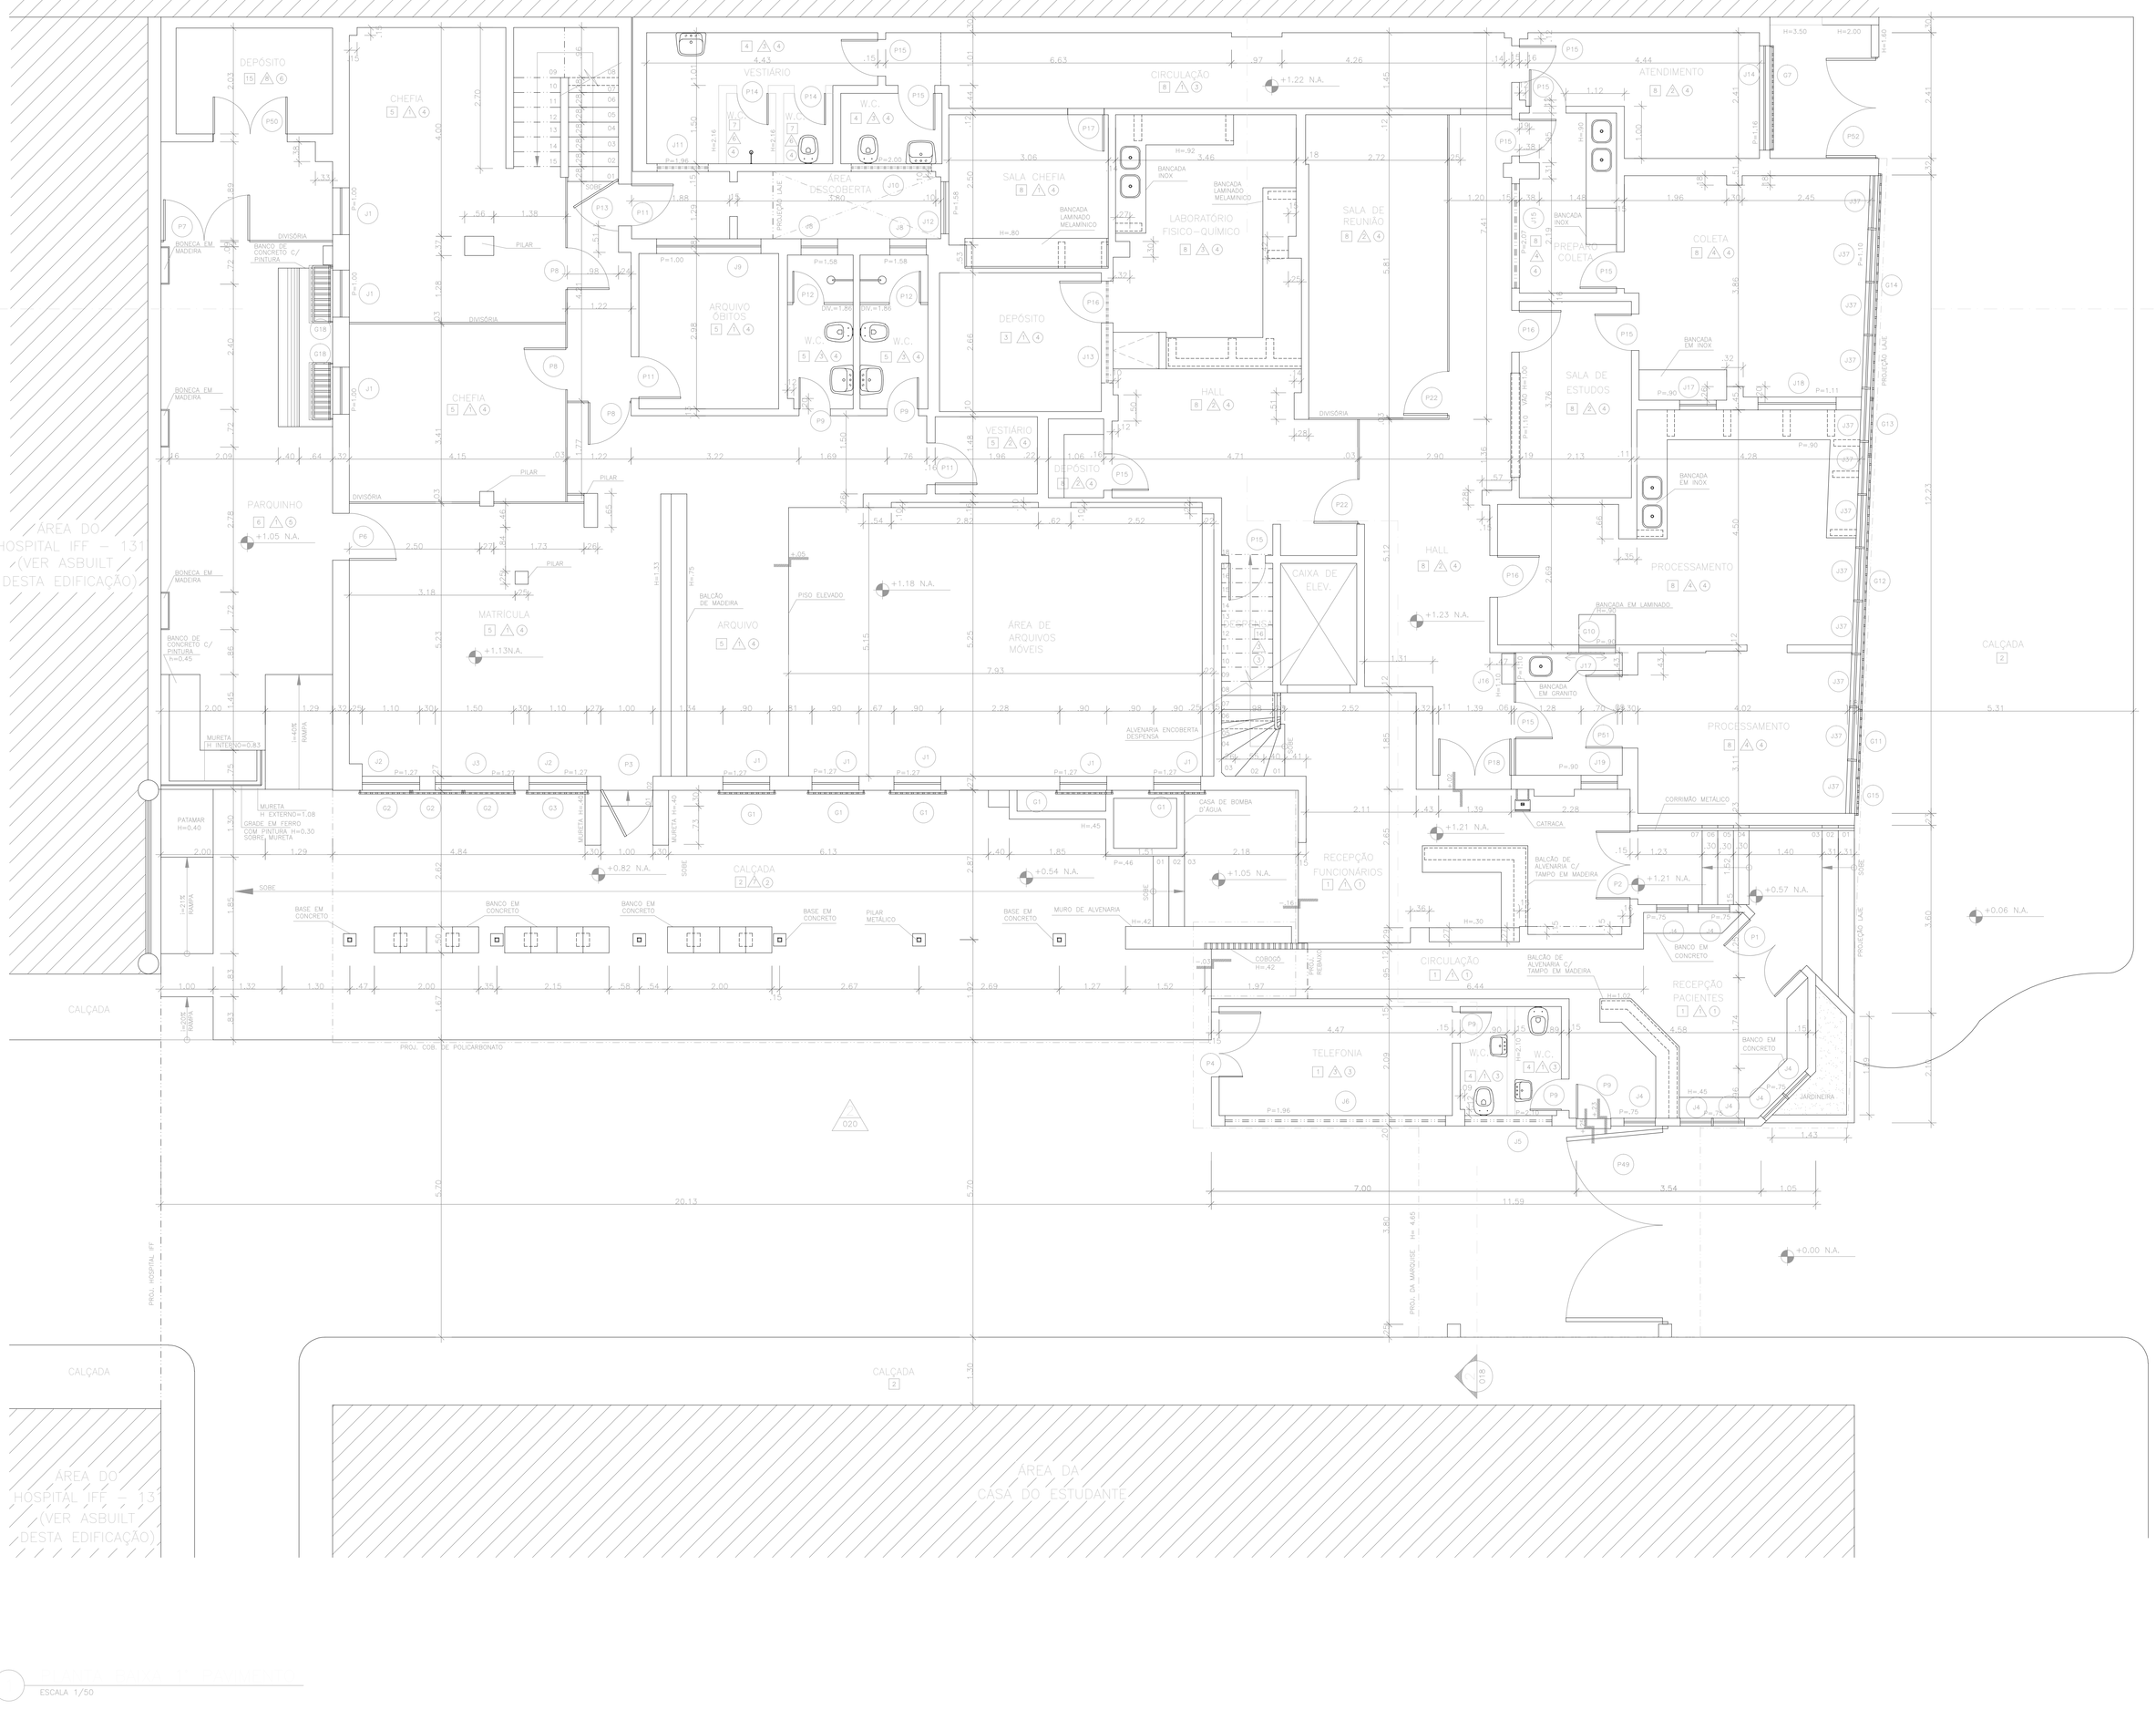

LEGENDA

QUADRO DE ESQUADRIAS

PORTAS

P1	1.40 x 2.40 2 FOLH DE ABRIR + 70 x 2.40 1 BANDEIRA FIXA +1.40 x .44	P11	70 x 2.10 1 FOLHA DE ABRIR	P21	.90 x 2.10 1 FOLHA DE ABRIR	P31	.80 x 2.10 FOLHA DE ABRIR (.80 x 1.20) FOLHA DE ABRIR (.80 x 0.90)
P2	1.30 x 2.18 2 FIOS DE ABRIR +.65 x 2.18	P12	.60 x 2.10 1 FOLHA DE ABRIR	P22	2.97 x 2.00 2 FIOS DE ABRIR +.75 x 2.00 2 FIOS FIXOS .445 x 2.00	P32	.60 x 2.00 1 FOLHA DE ABRIR
P3	.99 x 2.60 1 FOLHA DE ABRIR	P13	.70 x 1.90 FOLHA DE ABRIR	P23	2.87 x 2.00 2 FIOS DE CORRER	P33	.90 x 2.00 1 FOLHA DE ABRIR
P4	1.28 x 2.60 FOLHA DE ABRIR (.45 x 2.10) BANDEIRA FIXA (.45 x 2.10) (MEIO .45 VIDRO)	P14	1.39 x 2.13 2 FIOS DE ABRIR +.695 x 2.09	P24	.60 x 1.98 1 FOLHA DE ABRIR	P34	.60 x 1.68 1 FOLHA DE ABRIR
P5	.66 x 2.60 FOLHA DE ABRIR	P15	1.40 x 2.08 2FIOS DE ABRIR +.81 x 2.08	P25	.70 x 2.10 1 FOLHA DE ABRIR	P35	.87 x 2.10 1 FOLHA DE ABRIR BANDEIRA FIXA +.80
P6	.90 x 2.60 1 FOLHA DE ABRIR	P16	.78 x 2.01 1 FOLHA DE ABRIR	P26	.80 x 2.10 1 FOLHA DE ABRIR	P36	.70 x 2.10 1 FOLHA DE ABRIR
P7	1.60 x 2.09 FOLHA DE ABRIR (.80 x 2.10) FOLHA DE ABRIR (.480 x 2.10)	P17	.60 x 2.10 1 FOLHA DE ABRIR	P27	.78 x 1.97 FOLHA DE ABRIR 2 FIOS DE CORRER +1.05 x 2.10 1 FOLHA FIXA +1.05 x 2.10	P37	1.60 x 2.10 2 FIOS DE ABRIR +1.705 x 1.52 2 FIOS DE CORRER + .15
P8	.84 x 2.07 1 FOLHA DE ABRIR	P18	.84 x 2.10 1 FOLHA DE ABRIR	P28	.85x 2.14 1FOLHA DE CORRER	P38	1.43 x 2.15 1 FOLHA DE ABRIR
P9	.60 x 2.10 1FOLHA DE ABRIR	P19	1.20 x 2.28 2 FOLHAS DE CORRER	P29	.80 x 2.00 1 FOLHA DE ABRIR	P39	1.40 x 2.10 2 FIOS DE ABRIR +.76 x 2.10 DIFERENÇA DE VENTILAÇÃO=.20 x .37
P10	.60 x 2.10 1FOLHA DE ABRIR	P20	.74 x 2.07 1 FOLHA DE ABRIR	P30	1.43 x 2.10 1FOLHA DE ABRIR (.90 x 2.00) 1FOLHA DE ABRIR (.52 x 2.00)	P40	1.90 x 1.45 1 FOLHA DE ABRIR
P11	.80 x 2.10 1FOLHA DE ABRIR	P21	.40 x 2.07 1 FOLHA DE ABRIR	P31	1.20 x 2.00 1 FOLHA DE ABRIR C/ VASOR (.28x.40)	P41	.72 x 1.00 1 FOLHA DE ABRIR
P12	.60 x 1.80 1FOLHA DE ABRIR BANDEIRA FIXA	P22	.84 x 2.15 1FOLHA DE ABRIR BANDEIRA FIXA .76	P32	.90 x 2.10 1FOLHA DE ABRIR	P42	.80 x 1.50 1 FOLHA DE ABRIR
P13	1.03 x 2.20 2 FOLHAS DE ABRIR	P23	1.15 x 1.22 1FOLHA DE ABRIR 2 FIOS FIXOS	P33	.90 x 2.10 1 FOLHA DE ABRIR	P43	.97 x 1.98 2 MOL DE ABRIR +.48
P14	.60 x 1.98 1 FOLHA DE ABRIR	P24	2.04 x 2.07 2 FOLHAS DE CORRER +1.05 x 2.10 1 FOLHA FIXA +1.05 x 2.10	P34	.70 x 2.00 1 FOLHA DE ABRIR	P44	2.07 x 2.00 1 FOLHA DE CORRER

JANELAS

J1	.90 x 1.51 2 MOL BASCULAS +.90 X .905	J11	1.60 x .59 2 MOL FIXO +.30 X .59	J21	.48 x 1.00 1 MOL BASCULA +.24 X .50 1 MOL FIXO +.24 X .50	J31	.97 x 1.00 2 MOL FIXO
J2	1.12 x 1.49 2 MOL BASCULAS +.54 X 1.25 ALTO +.576 X 1.25	J12	1.90 x .30 1 MODULO COM VENEZIANA FIXA +1.85 x .35	J22	2.15 x .39 2 MOL DE CORRER +.5375 x .39 3 MOL DE CORRER + .5375 x .39	J32	.82 x 1.00 2 MOL BASCULA + .82 X .50 2 MOL FIXO +.82 X .50
J3	1.83 x 1.49 2 MOL FIXO +.90 X 1.24 2 MOL BASCULAS +.90 X 1.24	J13	1.60 x .60 4 MOL BASCULA +.395 X .590 2 MOL FIXO + 1.19 X .590 2 MOL BASCULAS +.395 X .590	J23	1.48 x .39 2 MOL BASCULA + .74 X .39 2 MOL FIXO + .74 X .39	J33	1.60 x .39 4 MOL FIXO
J4	.70 x 1.80 2 MOL FIXO + .45 X .905 2 MOL BASCULAS +.253 X .77	J14	1.20 x .60 4 MOL BASCULA +.60 x .60	J24	1.48 x .60 4 MOL BASCULA +.604 X .50 2 MOL FIXO +.604 X .50	J34	.90 x 1.34 2 MOL FIXO
J5	1.80 x .39 2 MOL BASCULAS +.60 X .40	J15	.59 x .59 2 MOL BASCULA +.59 X .59	J25	1.90 x .59 2 MOL FIXO + 1.19 X .59 2 MOL BASCULAS +.60 X .59	J35	.90 x 1.34 2 MOL BASCULA + 1.19 X .39 2 MOL FIXO + 1.19 X .39
J6	4.20 x .63 7 MOL BASCULAS .60 X .63	J16	.70 x .70 MOL DE CORRER	J26	1.20 x 1.00 2 MOL FIXO +.565 X .46 2 MOL BASCULA +.565 X .46	J36	.39 x .39 2 MOL FIXO .40 X .72 2 MOL BASCULA .40 X .72
J7	.90 x 1.51 2 MOL BASCULAS +.89 X .905 2 MOL FIXO +.89 X .905	J17	1.60 x .50 MOL FIXO	J27	.90 x 1.34 2 MOL BASCULA +.83 X .50 1 MOL FIXO + .83 X .50	J37	1.34 x 1.00 2 MOL BASCULA + 1.65 2 MOL FIXO + 1.65
J8	.70 x1.00 2 MOL BASCULAS +.70 X .50	J18	.70 x .70 MOL FIXO	J28	.70 x 1.06 2 MOL BASCULA +.70 X .50 2 MOL FIXO + .70 X .50	J38	1.56 x 1.00 1 MOL FIXO
J9	.90 x 1.51 2 MOL FIXO +.895 X .89 2 MOL BASCULAS +.895 X .89	J19	.60 x 1.06 2 MOL FIXO +.265 X 1.02 2 MOL BASCULA +.265 X 1.02 2 MOL FIXO +.265 X .50	J29	1.20 x 1.34 2 MOL DE CORRER + 1.40 X 1.05 2 MOL FIXO + 1.40 X .46		
J10	1.54 x .46 2 MOL BASCULAS + .51 X .46	J20	1.20 x 1.06 2 MOL BASCULA +.60 X .45 2 MOL FIXO + 1.20 X .45	J30	1.20 x 1.34 2 MOL BASCULA + 1.80 X .45 2 MOL FIXO + 1.80 X .45		
	.38 x .46 3 MOL BASCULA + .49 X .46		1.20 x 1.70 2 MOL FIXO PARA + 1.00 X .46 2 MOL BASCULA + 1.00 X .46 2 MOL FIXO PARA +.60 X .46				

GRADIS

G1	1.10 x 1.70	G6	3.20 x 1.70	G11	1.30 x 1.34	G16	2.00 x 1.00
G2	1.00 x 1.60	G7	2.60 x 1.34 1 VÃO AR COND.=.65x.45	G12	4.90 x 1.34	G17	2.00 x .80
G3	1.20 x 1.60	G8	1.10 x 1.70 1 VÃO AR COND.=.87x.58	G13	1.08 x 1.34	G18	1.10 x 1.70
G4	2.00 x 1.51	G9	2.00 x 1.00 1 VÃO AR COND.=.80x.60	G14	4.32 x 1.34		
G5	.98 x 1.70	G10	.70 x .51	G15	.70 x 1.34		

OBSERVAÇÃO:

- VER ESPECIFICAÇÕES DOS MATERIAIS DAS PORTAS E JANELAS NO MAPA DE ESQUADRIAS PRANCHA E ARQUIVO MAGNÉTICO (DWG) A160223A.

ESPECIFICAÇÃO DE MATERIAIS

PISO	PAREDE	TETO
1 GRANITO POLIDO	1 REVESTIMENTO EM PINTURA ACRÍLICA	1 LAMBRI METÁLICO
2 PEDRA PORTUGUESA	2 REVESTIMENTO EM PINTURA PVA	2 COBERTURA TRANSLÚCIDA EM POLICARBONATO
3 PISO PAVIFLOR .30 x .30	3 REVESTIMENTO EM CERÂMICA .15x.15	3 LAJE COM PINTURA
4 PISO CERÂMICO .20 x .20	4 REVESTIMENTO EM LAMINADO MELAMÍNICO	4 REBAIXO EM GESSO
5 PISO DE ALTA RESISTÊNCIA DE TIPO ACRÍLICO	5 REVESTIMENTO EM PINTURA ACRÍLICA C/ RODAPÉ .12	5 TELHA METÁLICA
6 PISO CERÂMICO .36 x .36	6 REVESTIMENTO EM CERÂMICA .15x.15m ATÉ 1.66m APÓS PINTURA ACRÍLICA ATÉ O TETO	6 LA DE VIDRO
7 PISO VINÍLICO TIPO PAVIFLOR C/ MEDIDA	7 REVESTIMENTO EM PINTURA ACRÍLICA C/ RODAPÉ (km.45) DE AZULEJO (.15x.15)	7 TELHA FIBROCIMENTO
8 PISO CERÂMICO .30 x .30	8 ALVENARIA REVESTIDA C/ EUCATEX EM MADEIRA	
9 PISO VINÍLICO PAVIFLEX .30 x .30		
10 PISO LADRILHO HIDRAÚLICO		
11 PISO EM TACO DE MADEIRA		
12 PISO ELEV. VINÍLICO PAVIFLEX COM MÓDULOS DE 4 PLACAS .30 x .30cm		
13 PISO EM LAMINADO MELAMÍNICO		
14 PISO ELEVADO EM LAMINADO MELAMÍNICO		
15 PLURIGOMA		
16 CIMENTADO LISO		

ATENÇÃO !

O LEVANTAMENTO SO LEVA EM CONSIDERAÇÃO AS COTAS INTERNAS DOS COMPARTIMENTOS, AS ALVENARIAS INTERNAS RESULTANTES NÃO CORRESPONDEM NECESSARIAMENTE A SUA ESPESSURA REAL.
PARA A ESPESSURA REAL DAS ALVENARIAS, SE NECESSÁRIO, DEVERÁ SE PROCEDER VERIFICAÇÃO NO LOCAL.

A	EMISSAO INICIAL	PAULA	MAURICIO	ARQHOS	21/10/02
EMIS.	DESCRICAO	DES.	RESP.	FIRMA	DATA

Ministério da Saúde
FIOCRUZ / Coordenação de Engenharia
Fundação Oswaldo Cruz

NUMERO DO PREDIO - NOME DO PREDIO
100 - IFF - PAVILHÃO MÁRIO DUNTO
TIPO DE PROJETO / SUB-TIPO DE PROJETO: ARQUITETURA
FASE DO PROJETO: AS BUILT

OBJETIVO / SETOR: CADASTRO / EDIFICAÇÃO
TITULO DO DESENHO: PLANTA BAIXA 1º PAVIMENTO
ESCALA 1:50
DATA: 02/12/03
DESENHISTA: EDUARDO PORTO
RESPONSAVEL TECNICO: MAURICIO BASTOS
VISTO

NOME DO ARQUIVO MONTADO: 02.JOA_1AND - 2002-10-23 - 20:05