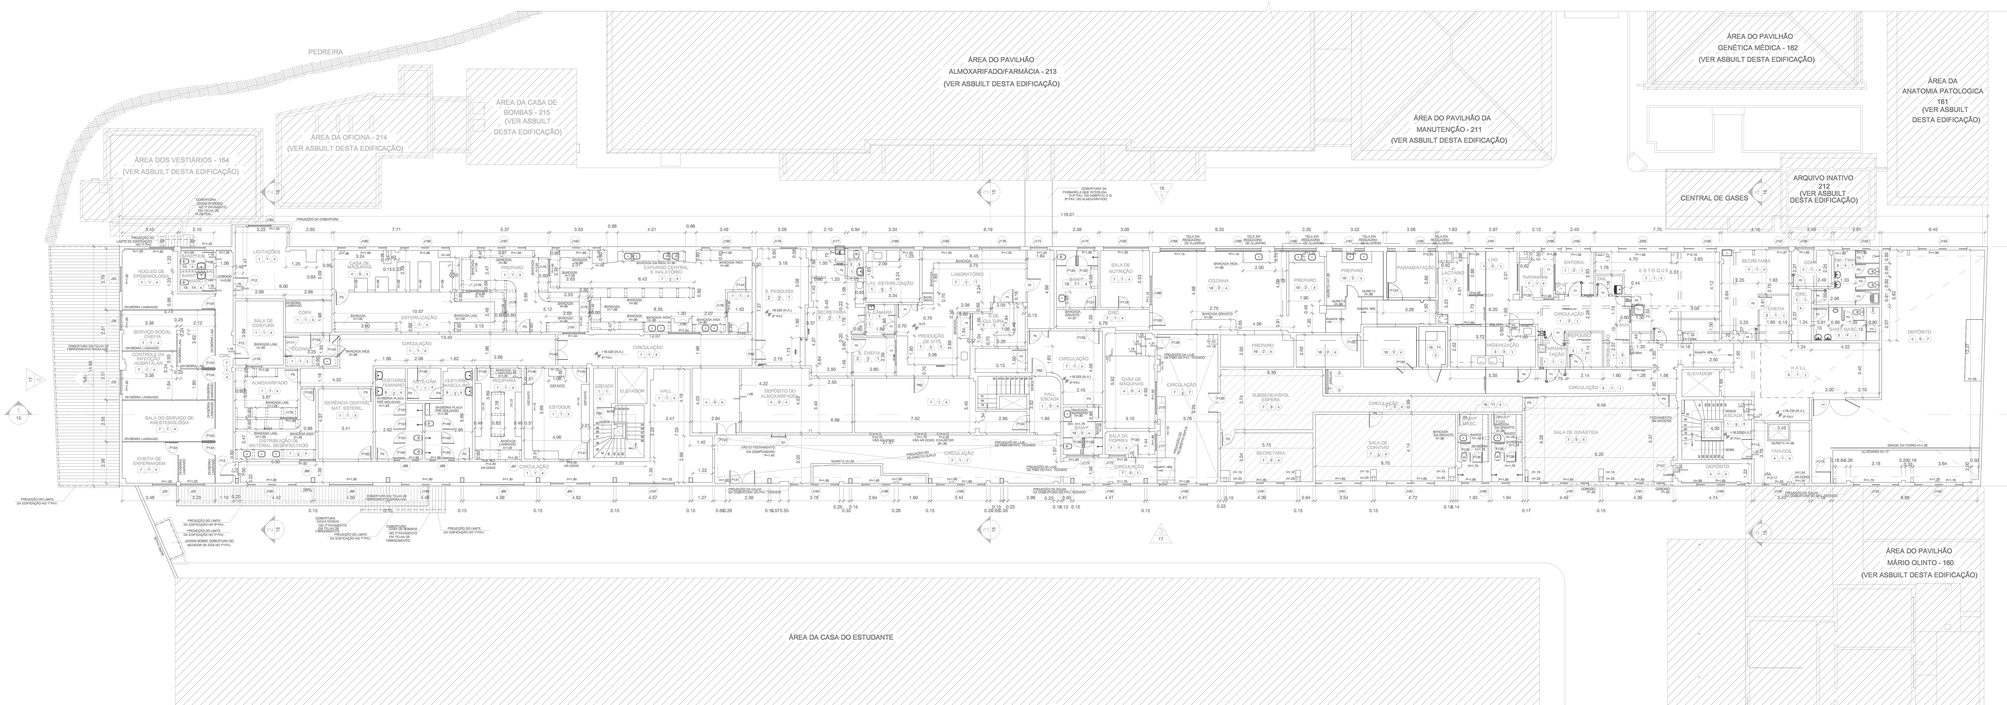

LEGENDA

QUADRO DE ESQUADRIAS

PORTAS

P1	70 x 2.10 FOLHA DE MADEIRA	P101	1.00 x 2.10 FOLHA DE MADEIRA	P151	.80 x 2.10 FOLHA DE MADEIRA	P201	1.00 x 2.10 FOLHA DE MADEIRA
P2	.90 x 2.10 FOLHA DE MADEIRA	P102	.70 x 2.10 FOLHA DE MADEIRA	P152	.90 x 2.10 FOLHA DE MADEIRA	P202	.90 x 2.10 FOLHA DE MADEIRA
P3	.80 x 2.10 FOLHA DE MADEIRA	P103	.70 x 2.10 FOLHA DE MADEIRA	P153	.70 x 2.10 FOLHA DE MADEIRA	P203	.70 x 1.90 FOLHA DE MADEIRA
P4	1.30 x 2.10 2 FOLHA DE MADEIRA + BV-0.10	P104	.80 x 2.10 FOLHA DE MADEIRA	P154	.80 x 2.10 FOLHA DE MADEIRA	P204	1.30 x 2.10 2 FOLHA DE MADEIRA + BV-0.10
P5	1.20 x 2.10 2 FOLHA DE MADEIRA + BV-0.10	P105	.80 x 2.10 FOLHA DE MADEIRA	P155	.80 x 2.10 FOLHA DE MADEIRA	P205	.70 x 2.10 FOLHA DE MADEIRA



GRADES

G1	.90 x 1.30 FERRO CHATO	G101	1.00 x 1.30 FERRO CHATO

OBSERVAÇÃO :

- VER ESPECIFICAÇÕES DOS MATERIAIS DAS PORTAS E JANELAS NO MAPA DE ESQUADRIAS PRANCHAS 5: ARQUIVOS MAGNÉTICOS EDWG E ESTÉTICA.

ESPECIFICAÇÃO DE MATERIAIS

PISO		PAREDE		TETO	
1	PISO DE ALTA RESISTÊNCIA TIPO HOSSGUR	A	PINTURA ACRÍLICA	I	LAMBRI METÁLICO
2	CARPETE	B	AZULEJO .15 x .15	J	REBAIXO EM GESSO
3	PEDRA PORTUGUESA	C	LAMINADO MELAMINICO	K	LAMBRI MADEIRA
4	CIMENTADO AMPLIADO	D	CARPETE	L	LAJE SEM PINTURA
5	GRANITO E MARMORE	E	PINTURA PVA	M	REVESTIMENTO DA PLACAS DE AÇO
6	CERÂMICA .10 x .10	F	PAREL DE PAREDE H = .15, ACIMA PINTURA ACRÍLICA	N	REBAIXO DE MADEIRA
7	PISO VINÍLICO TIPO PAVIFLEX .30 x .30	G	REVESTIMENTO EM PLACAS DE AÇO	O	TELHA FIBROCIMENTO
8	CERÂMICA .20 x .20	H	REVESTIMENTO ACÚSTICO	P	LAJE PRÉ-MOLDADA
9	CERÂMICA .30 x .30			Q	FORRO EM PLACAS REMOVÍVEIS
10	CERÂMICA .10 x .30				
11	CERÂMICA HEXAGONAL .10 X .10				
12	CERÂMICA .15 x .20				
13	CERÂMICA .10 x .20				
14	PASTILHA HEXAGONAL .03 X .05				
15	MANTA VINÍLICA TIPO PAVIFLOOR				
16	CERÂMICA .40 x .40				
17	CERÂMICA .07 x .15				
18	CERÂMICA .30 x .30				
19	CERÂMICA .30 x .45				
20	PISO EMBORRACHADO TIPO PLURIDONA				

ATENÇÃO :

O LEVANTAMENTO SO LEVA EM CONSIDERAÇÃO AS COTAS INTERNAS DOS COMPARTIMENTOS. AS ALVENARIAS INTERNAS RESULTANTES NÃO CORRESPONDEM NECESSARIAMENTE A SUA ESPESSURA REAL.
PARA A ESPESSURA REAL DAS ALVENARIAS, SE NECESSÁRIO, DEVERÁ SE PROCEDER VERIFICAÇÃO NO LOCAL.

NOTA REVISÃO AGOSTO DE 2009

A REVISÃO DESTA PRANCHA CONTEMPLOU APENAS A ATUALIZAÇÃO DAS ÁREAS REFORMADAS , NÃO SENDO AINDA ATUALIZADO O QUADRO DE REVESTIMENTOS E O DE ESQUADRIAS.

B	ATUALIZAÇÃO - LACTÁRIO E LAB. CONTROLE	R. TORRES	M. TEREZA	FIO CRUZ	07/08/2009
EMB.	DESCRIÇÃO	DES.	RESP.	FIRMA	DATA
A	EMISSÃO INICIAL	CLEYSON	MAURÍCIO	ARQHOS	07/07/2004
EMB.	DESCRIÇÃO	DES.	RESP.	FIRMA	DATA

Ministério da Saúde
Fundação Oswaldo Cruz
Instituto de Assistência à Saúde da Criança
Fundação Oswaldo Cruz

NUMERO DO PREDIO	NOME DO PREDIO
531	HOSPITAL DO IFF
TIPO DE PROJETO / SUB-TIPO DE PROJETO	FASE DO PROJETO
ARQUITETURA	AS BUILT
ESCALA 1:100	OBJETIVO / SETOR CADASTRO / EDIFICAÇÃO
	TITULO DO DESENHO PLANTA BAIXA - 5º PAVIMENTO
DATA	DESENHISTA / RESPONSÁVEL TÉCNICO / VISTO
10/01/2005	CLEYSON / MAURÍCIO BASTOS

2004-1-5-21

O.C.D.E. N.º 5.1.1.0.1

NOME DO ARQUIVO MAGNÉTICO