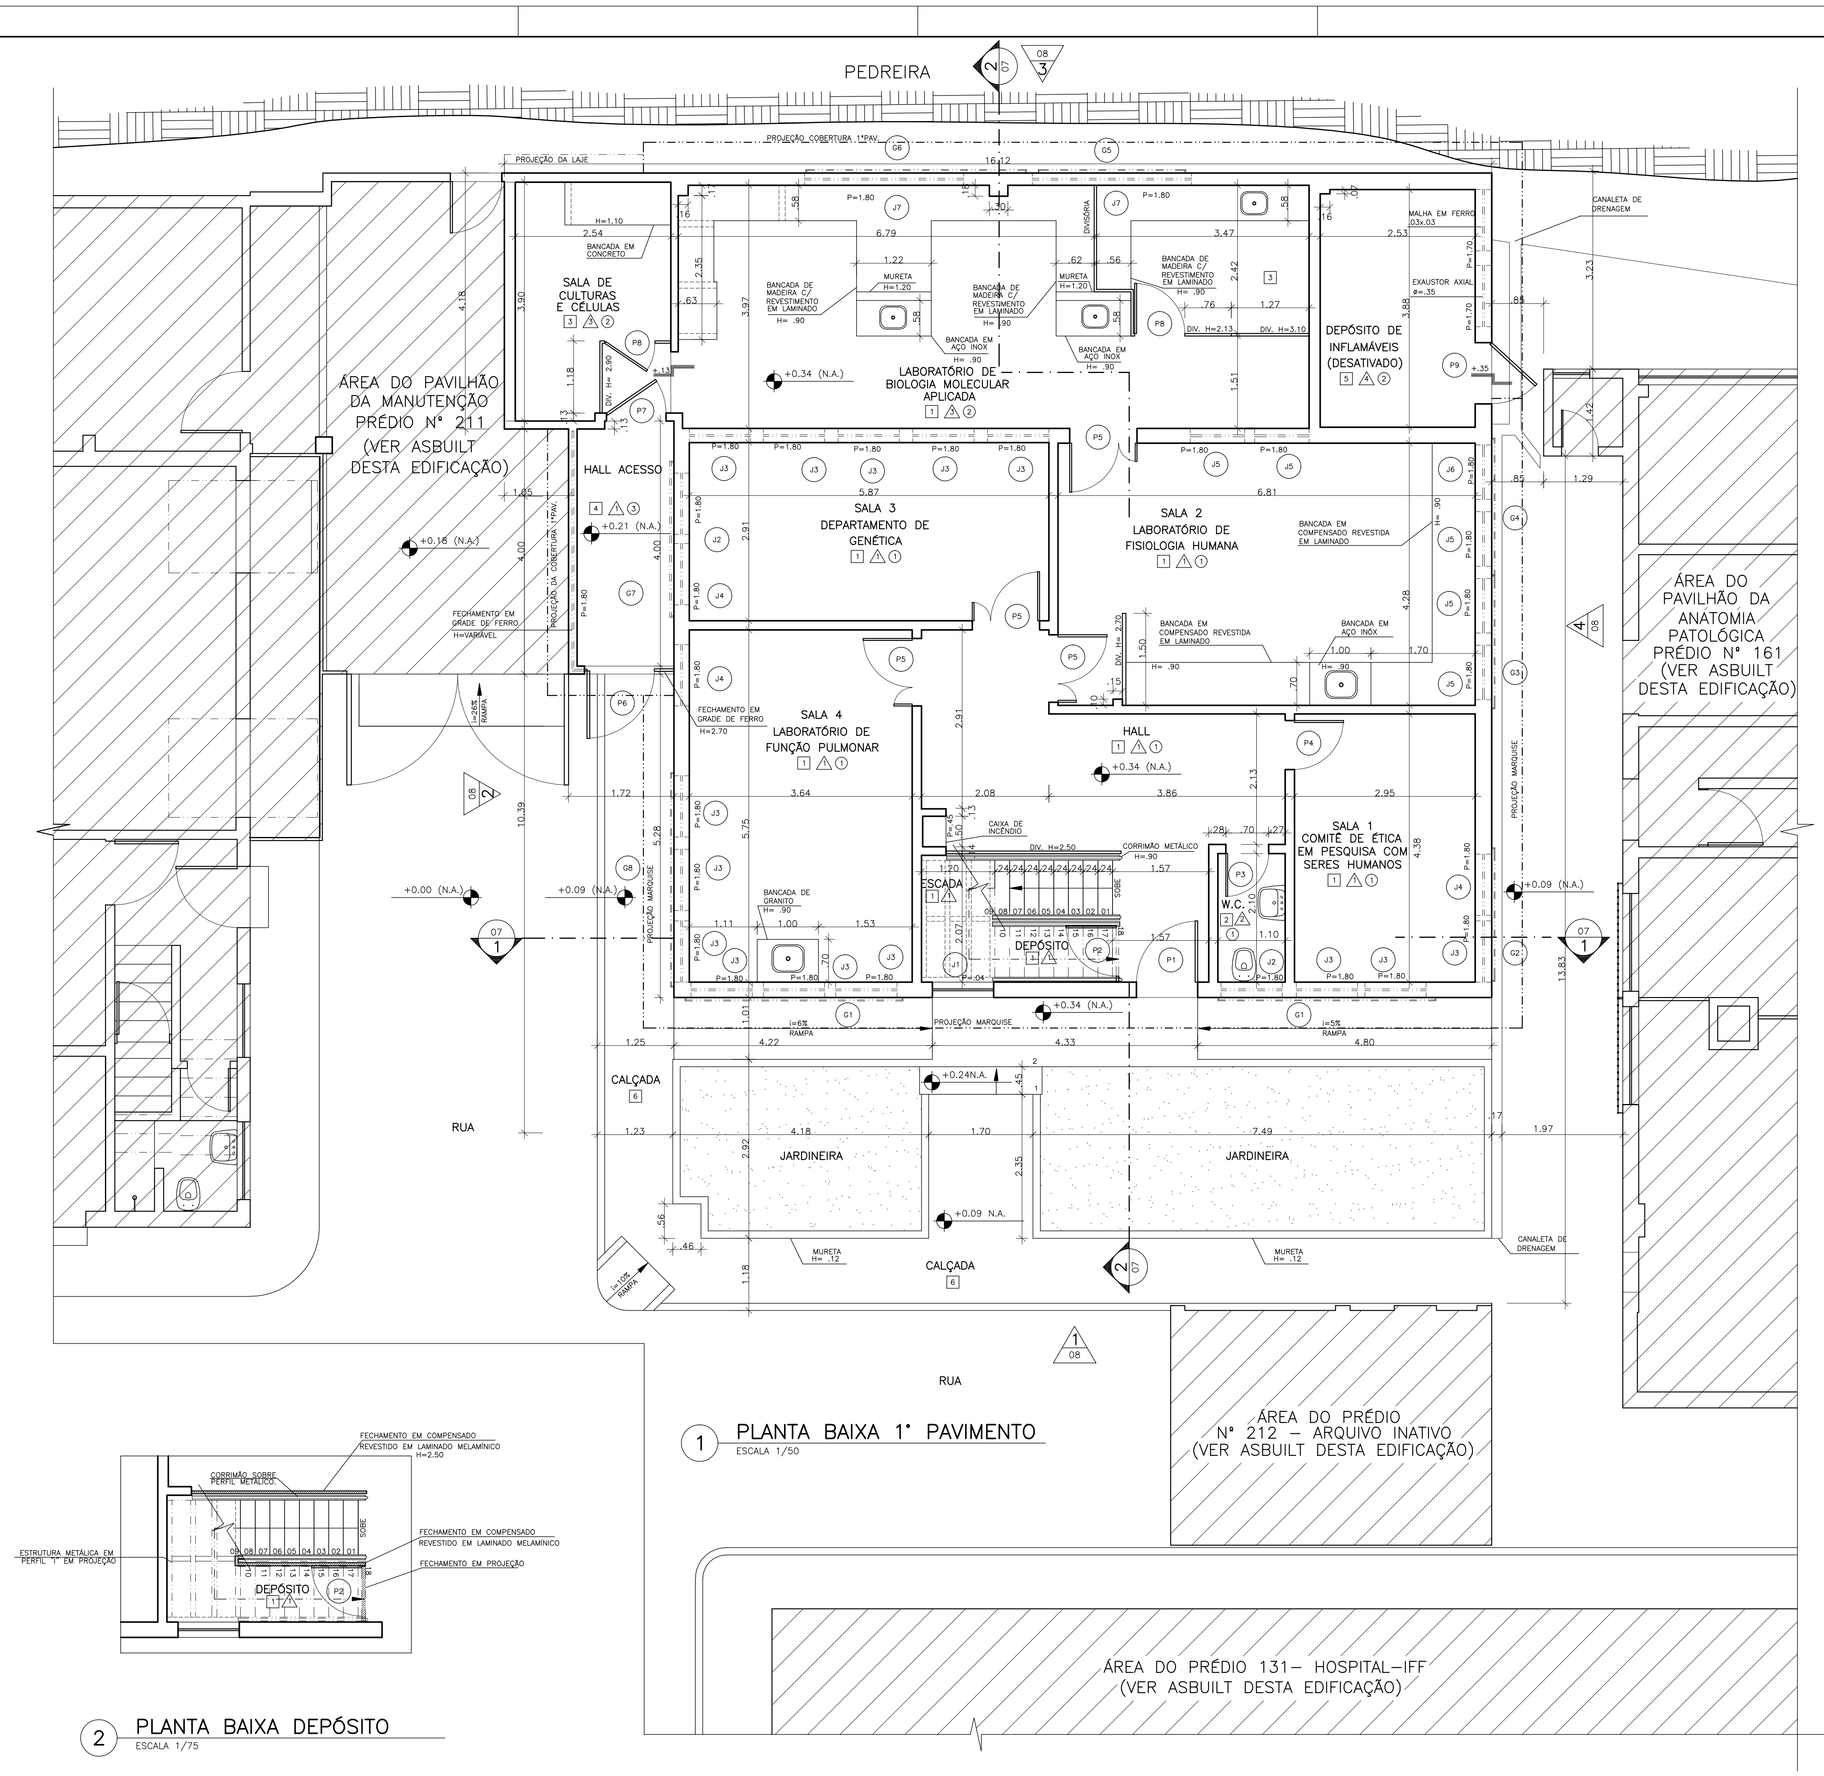

1 PLANTA BAIXA 1° PAVIMENTO
ESCALA 1/50

2 PLANTA BAIXA DEPÓSITO
ESCALA 1/75

LEGENDA

QUADRO DE ESQUADRIAS

PORTAS

P1	1.00 X 3.00 1FOLHA DE ABRIR + 1.00 x 2.10 1 BANDEIRA FIXA + 1.00 x .92	P4	.80 X 2.10 1FOLHA DE ABRIR	P7	.97 x 2.10 1FOLHA DE ABRIR COM VIDRO 1.23x.23		
P2	.80 x 2.10 1FOLHA DE ABRIR	P5	1.10 x 2.10 1 FOLHA DE ABRIR + .80 x 2.10 1 FOLHA DE ABRIR + .30 x 2.10	P8	.82 x 2.10 1FOLHA DE ABRIR COM VIDRO + .64 x .82		
P3	.70 x 2.10 1 FOLHA DE ABRIR	P6	1.10 x 2.10 1FOLHA DE ABRIR	P9	1.00 x 2.10 1FOLHA DE ABRIR		

JANELAS

J1	1.00 x 3.00 3 MÓDULOS FIXOS + 1.00 x 1.00	J4	1.00 x .80 1 MÓDULO FIXO + 1.00 x.40 1 MÓDULO BASCULA + .28 x .74 VÃO P/ AR-CONDICIONADO=.72x.40	J7	2.60 x .65 4 MÓDULOS BASCULA + .65 X .65		
J2	1.00 x .80 1 MÓDULO BASCULA	J5	.89 x .80 1 MÓDULO BASCULA				
J3	1.00 x .80 1 MÓDULO BASCULA	J6	.89 x .80 1 MÓDULO FIXO VÃO P/ AR-CONDICIONADO=.72x.40				

GRADES

G1	3.56 x 1.00 29 VÃOS DE .12ª x1.00	G7	13.55 x 1.00 (19 VÃOS) 12 DE .12ª x1.00 07 DE .12ª x.45	G13	2.09 X 1.00 (20 VÃOS) 12 DE .12ª x1.00 08 DE .12ª x.45	G19	3.38 x 1.00 (29 VÃOS) 22 DE .12ª x1.00 07 DE .12ª x.45
G2	2.18 x 1.00 29 VÃOS DE .12ª x1.00	G8	3.50 x 1.00 20 VÃOS DE .12ª x1.00	G14	2.31 x 1.00 30 VÃOS DE .12ª x1.00		
G3	2.18 x 1.00 30 VÃOS DE .12ª x1.00	G9	1.12 X 1.00 17 VÃOS DE .12ª x1.00	G15	1.19 x 1.00 (20 VÃOS) 14 DE .12ª x1.00 06 DE .12ª x.45		
G4	2.24 x 1.00 32 VÃOS DE .12ª x1.00	G10	2.23 x 1.00 (18 VÃOS) 13 DE .12ª x1.00 05 DE .12ª x.45	G16	1.24 x 1.00 10 VÃOS DE .12ª x1.00		
G5	2.41 x 1.00 (18 VÃOS) 12 DE .12ª x1.00 06 DE .12ª x.45	G11	2.24 X 1.00 21 VÃOS DE .12ª x1.00	G17	2.60 x 1.00 (10 VÃOS) 05 DE .12ª x1.00 05 DE .12ª x.45		
G6	3.60 x 1.00 18 VÃOS DE .12ª x1.00	G12	2.09 x 1.00 33 VÃOS DE .12ª x1.00	G18	.30 x 1.00 19 VÃOS DE .12ª x1.00		

OBSERVAÇÃO :

– VER ESPECIFICAÇÕES DOS MATERIAIS DAS PORTAS E JANELAS NO MAPA DE ESQUADRIAS
PRANCHA E ARQUIVO MAGNÉTICO (DWG) A162209A.

ESPECIFICAÇÃO DE MATERIAIS

PISO	PAREDE	TETO
1 PISO DE ALTA RESISTÊNCIA DO TIPO KORUDUR	A PINTURA ACRÍLICA	1 REBAIXO EM GESSO
2 PISO CERÂMICO .20 X .30	A REVESTIMENTO EM AZULEJO .15 x .15m	2 LAJE COM PINTURA
3 MANTA VINILICA	A PINTURA PVA	3 TELHAS METÁLICAS
4 PISO CERÂMICO .30 x .30	A REVESTIMENTO EM AZULEJO .15 x .15m	
5 PISO CIMENTADO		

ATENÇÃO :

O LEVANTAMENTO SÓ LEVA EM CONSIDERAÇÃO AS COTAS INTERNAS DOS COMPARTIMENTOS.
AS ALVENARIAS INTERNAS RESULTANTES NÃO CORRESPONDEM NECESSARIAMENTE A SUA ESPESSURA REAL.
PARA A ESPESSURA REAL DAS ALVENARIAS, SE NECESSÁRIO, DEVERÁ SE PROCEDER VERIFICAÇÃO NO LOCAL.

A	EMISSÃO INICIAL	PAULA	MAURÍCIO	ARGHOS	17/02/03
EMIS.	DESCRIÇÃO	DES.	RESP.	FIRMA	DATA

Ministério da Saúde
DIRAC / Coordenação de Engenharia
Fundação Oswaldo Cruz

NÚMERO DO PREDIO	NOME DO PREDIO
162	GENÉTICA MÉDICA
TIPO DE PROJETO / SUB-TIPO DE PROJETO	FASE DO PROJETO
ARQUITETURA	AS BUILT
OBJETIVO / SETOR	CADASTRO / EDIFICAÇÃO
ESCALA 1:50	TITULO DO DESENHO: PLANTA BAIXA 1° PAVIMENTO
DATA	DESENHISTA / RESPONSAVEL TECNICO / VISTO
18/06/2003	MAURICIO BASTOS / MAURÍCIO BASTOS

O.E./O.R. NUMERO: 2003-01-29-05

NOME DO ARQUIVO MAGNÉTICO: A162202A.DWG