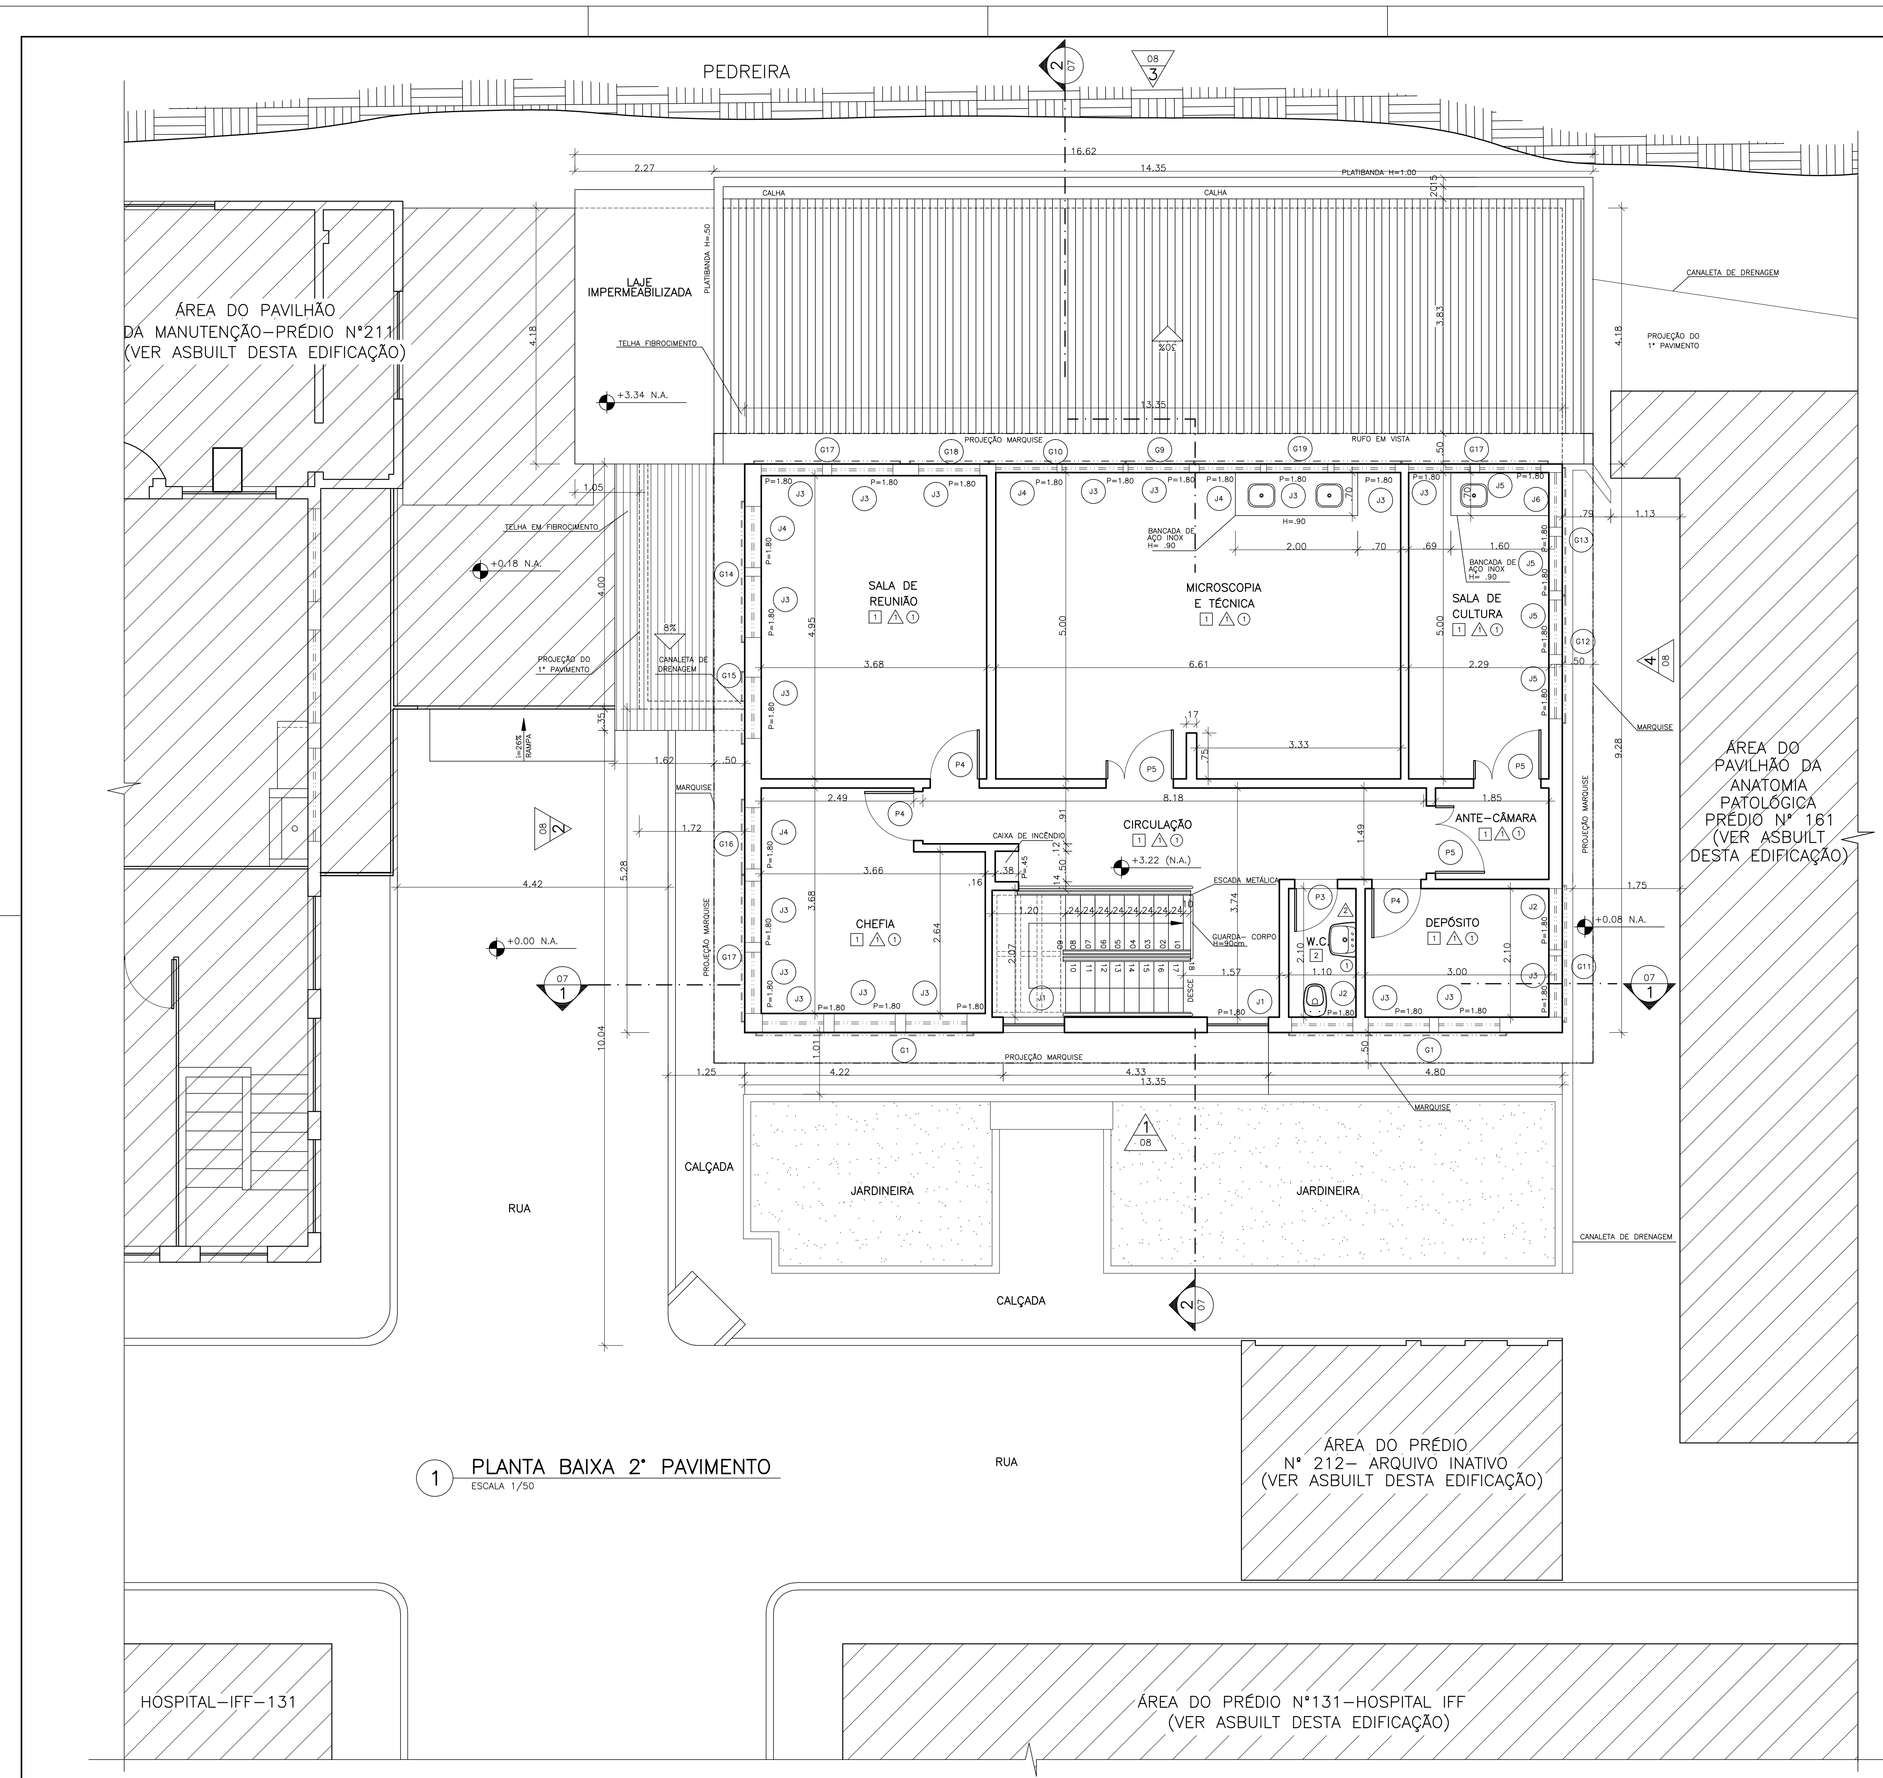

1 PLANTA BAIXA 2° PAVIMENTO
ESCALA 1/50

LEGENDA

QUADRO DE ESQUADRIAS

PORTAS

P1	1.00 X 3.00 1FOLHA DE ABRIR = 1.00 x 2.10 1 BANDEIRA FIXA = 1.00 x .92	P4	.80 X 2.10 1FOLHA DE ABRIR	P7	.97 x 2.10 1FOLHA DE ABRIR COM VISOR =.13x.23
P2	.80 x 2.10 1FOLHA DE ABRIR	P5	1.10 x 2.10 1 FOLHA DE ABRIR = .80 x 2.10 1 FOLHA DE ABRIR = .30 x 2.10	P8	.82 x 2.10 1FOLHA DE ABRIR COM VISOR = .64 x .82
P3	.70 x 2.10 1 FOLHA DE ABRIR	P6	1.10 x 2.10 1FOLHA DE ABRIR	P9	1.00 x 2.10 1FOLHA DE ABRIR	

JANELAS

J1	1.00 x 3.00 3 MÓDULOS FIXOS = 1.00 X 1.00	J4	1.00 x .80 1 MÓDULO FIXO = 1.00 X.40 1 MÓDULO BASCULA = .28 X .40 MÓDULO BASCULA=.72x.40	J7	2.60 x .65 4 MÓDULOS BASCULA = .65 X .65
J2	1.00 x .80 1 MÓDULO BASCULA	J5	.89 x .80 1 MÓDULO BASCULA		
J3	1.00 x .80 1 MÓDULO BASCULA	J6	.89 x .80 1 MÓDULO FIXO VÃO P/ AR-CONDICIONADO=.72x.40		

GRADES

G1	3.56 x 1.00 29 VÃOS DE .12ª x1.00	G7	13.55 x 1.00 (19 VÃOS) 12 DE .12ª x1.00 07 DE .12ª x.45	G13	12.09 X 1.00 (20 VÃOS) 12 DE .12ª x1.00 08 DE .12ª x.45	G19	3.38 x 1.00 (29 VÃOS) 22 DE .12ª x1.00 07 DE .12ª x.45
G2	2.18 x 1.00 29 VÃOS DE .12ª x1.00	G8	3.50 x 1.00 20 VÃOS DE .12ª x1.00	G14	2.31 x 1.00 30 VÃOS DE .12ª x1.00		
G3	2.18 x 1.00 30 VÃOS DE .12ª x1.00	G9	1.12 X 1.00 17 VÃOS DE .12ª x1.00	G15	1.19 x 1.00 (20 VÃOS) 14 DE .12ª x1.00 06 DE .12ª x.45		
G4	2.24 x 1.00 32 VÃOS DE .12ª x1.00	G10	2.23 x 1.00 (18 VÃOS) 12 DE .12ª x1.00 06 DE .12ª x.45	G16	1.24 x 1.00 10 VÃOS DE .12ª x1.00		
G5	2.41 x 1.00 (18 VÃOS) 12 DE .12ª x1.00 06 DE .12ª x.45	G11	2.24 X 1.00 21 VÃOS DE .12ª x1.00	G17	2.60 x 1.00 (10 VÃOS) 05 DE .12ª x1.00 05 DE .12ª x.45		
G6	3.60 x 1.00 18 VÃOS DE .12ª x1.00	G12	2.09 x 1.00 23 VÃOS DE .12ª x1.00	G18	1.30 x 1.00 19 VÃOS DE .12ª x1.00		

OBSERVAÇÃO :

– VER ESPECIFICAÇÕES DOS MATERIAIS DAS PORTAS E JANELAS NO MAPA DE ESQUADRIAS
PRANCHA E ARQUIVO MAGNÉTICO (DWG) A162Z09A.

ESPECIFICAÇÃO DE MATERIAIS

	PISO		PAREDE		TETO
1	PISO DE ALTA RESISTÊNCIA DO TIPO KORUDUR	A	PINTURA ACRÍLICA	①	REBAIXO EM GESSO
2	PISO CERÂMICO .20 X .30	B	REVESTIMENTO EM AZULEJO .15 x .15m	②	LAJE COM PINTURA
3	MANTA VINILICA	C	PINTURA PVA	③	TELHAS METÁLICAS
4	PISO CERÂMICO .30 x .30	D	REVESTIMENTO EM AZULEJO .15 x .15m		
5	PISO CIMENTADO				

ATENÇÃO :

O LEVANTAMENTO SÓ LEVA EM CONSIDERAÇÃO AS COTAS INTERNAS DOS COMPARTIMENTOS. AS ALVENARIAS INTERNAS RESULTANTES NÃO CORRESPONDEM NECESSARIAMENTE A SUA ESPESSURA REAL.
PARA A ESPESSURA REAL DAS ALVENARIAS, SE NECESSÁRIO, DEVERÁ SE PROCEDER VERIFICAÇÃO NO LOCAL.

A	EMISSÃO INICIAL	PAULA	MAURÍCIO	ARQHOS	17/02/03
EMIS.	DESCRIÇÃO	DES.	RESP.	FIRMA	DATA

Ministério da Saúde
DIRAC / Coordenação de Engenharia
Fundação Oswaldo Cruz

NUMERO DO PREDIO	NOME DO PREDIO
162	GENÉTICA MÉDICA
TIPO DE PROJETO / SUB–TIPO DE PROJETO	FASE DO PROJETO
ARQUITETURA	AS BUILT
OBJETIVO / SETOR	CADASTRO / EDIFICAÇÃO
TITULO DO DESENHO	PLANTA BAIXA 2° PAVIMENTO
ESCALA 1:50	

DATA	DESENHISTA	RESPONSAVEL TECNICO	VISTO
19/05/2003	PAULA CALHEIROS	MAURÍCIO BASTOS	

DAT./HOR. NUMERO: 2003–01–29–05
NOME DO ARQUIVO MAGNÉTICO: A162Z03A.DWG